




TRAPPA TR1, HANDLEDARE H1
SEKTION A-A
SKALA 1:20

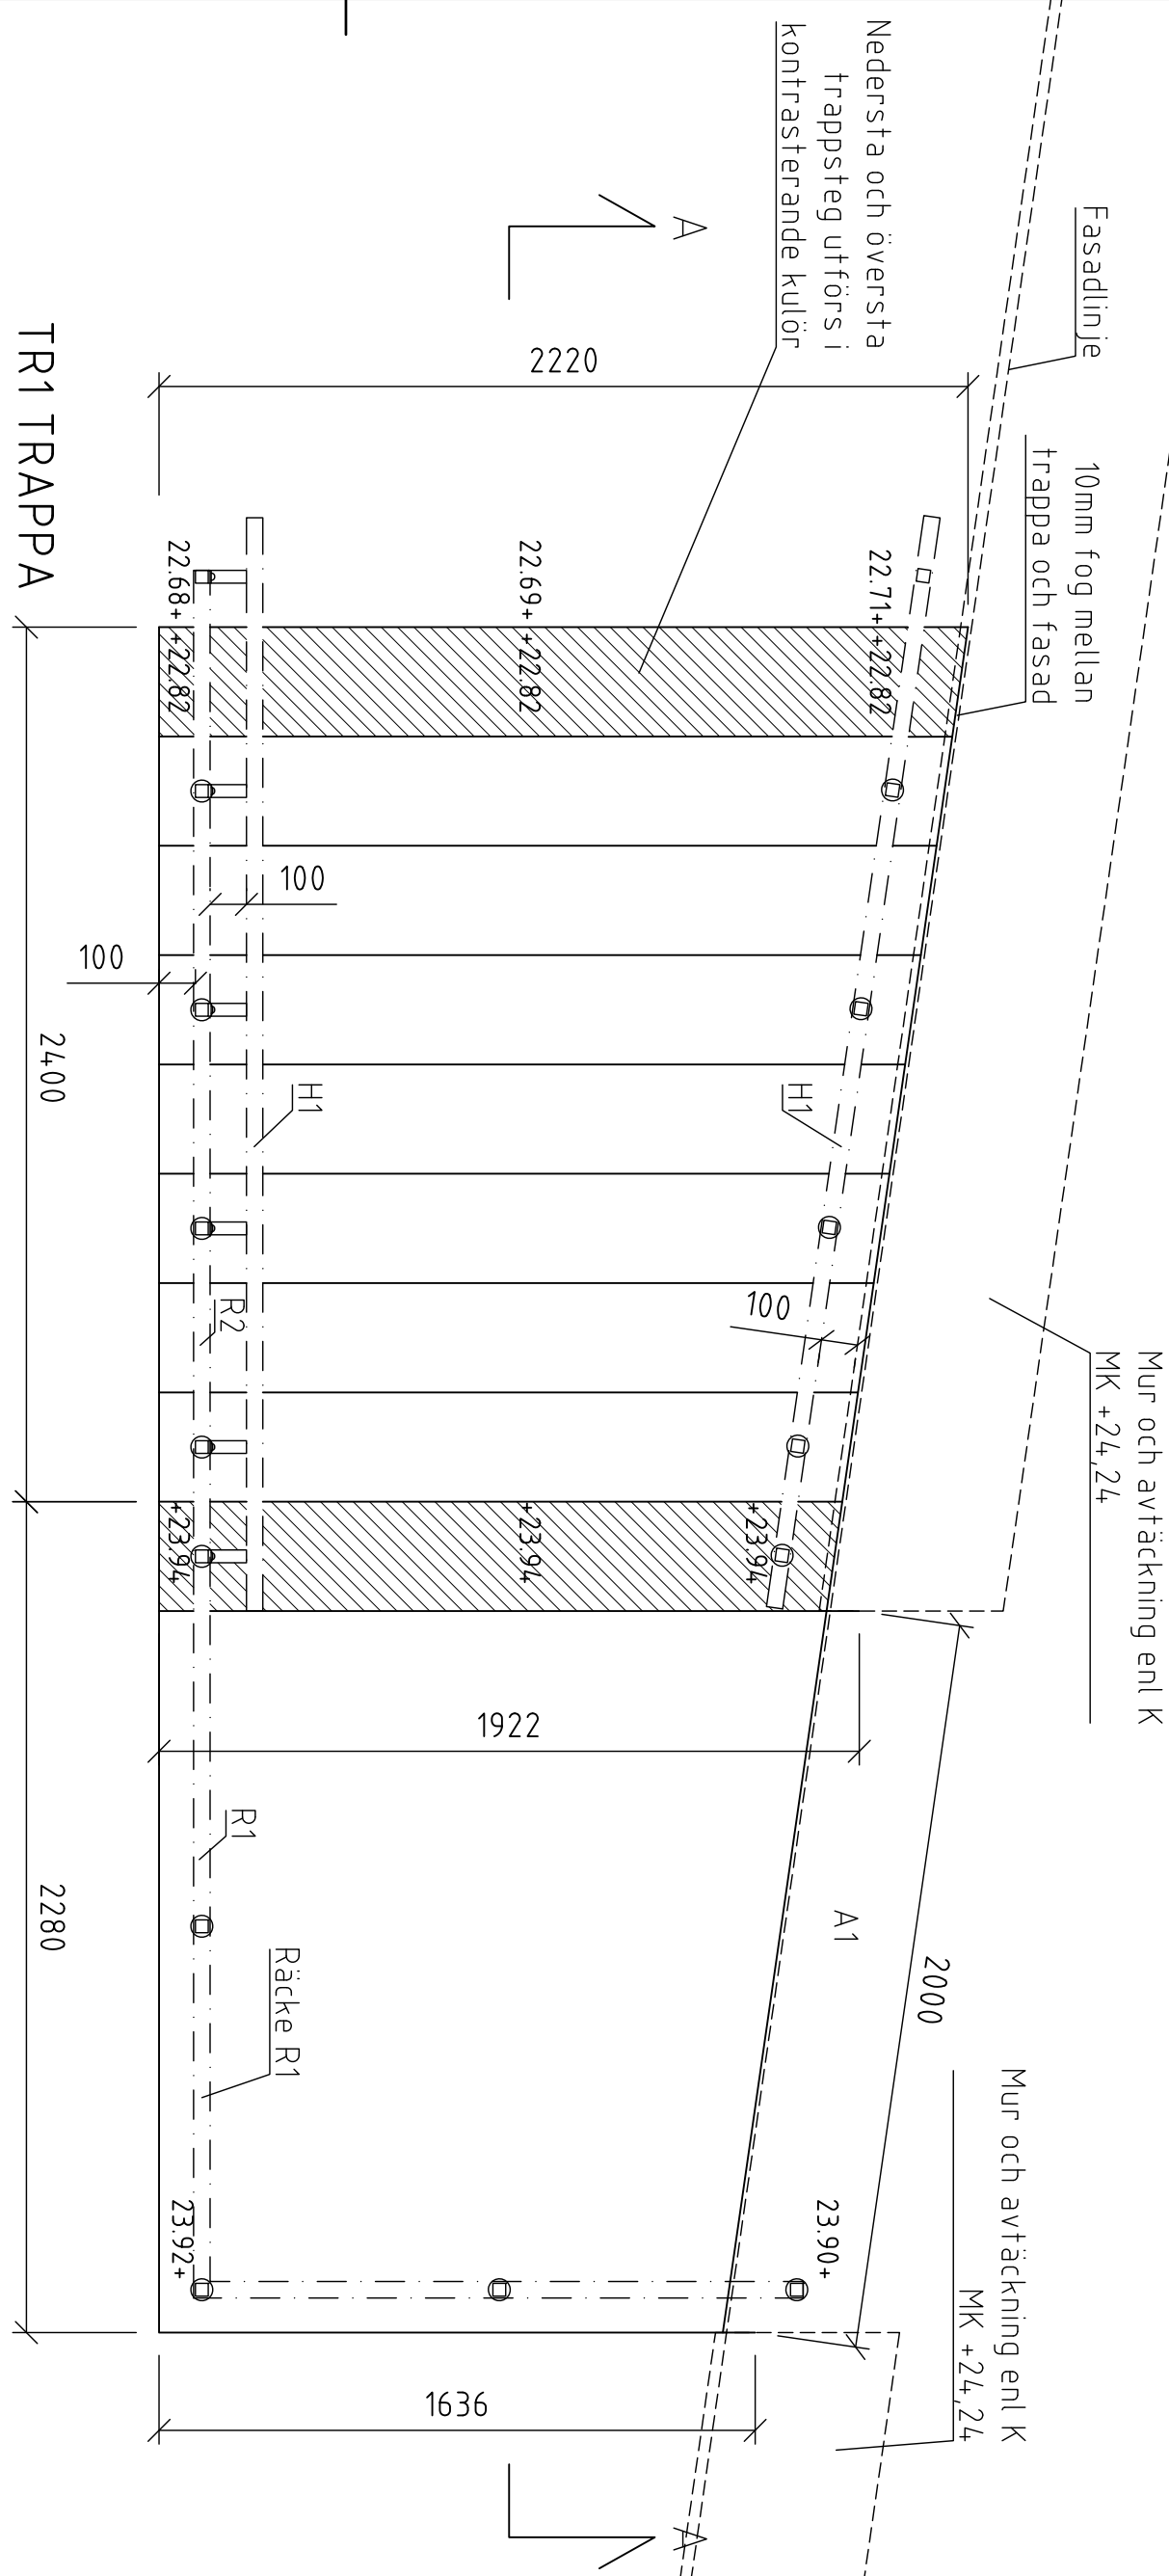


TR1 TRAPPA
PLAN
SKALA 1:20

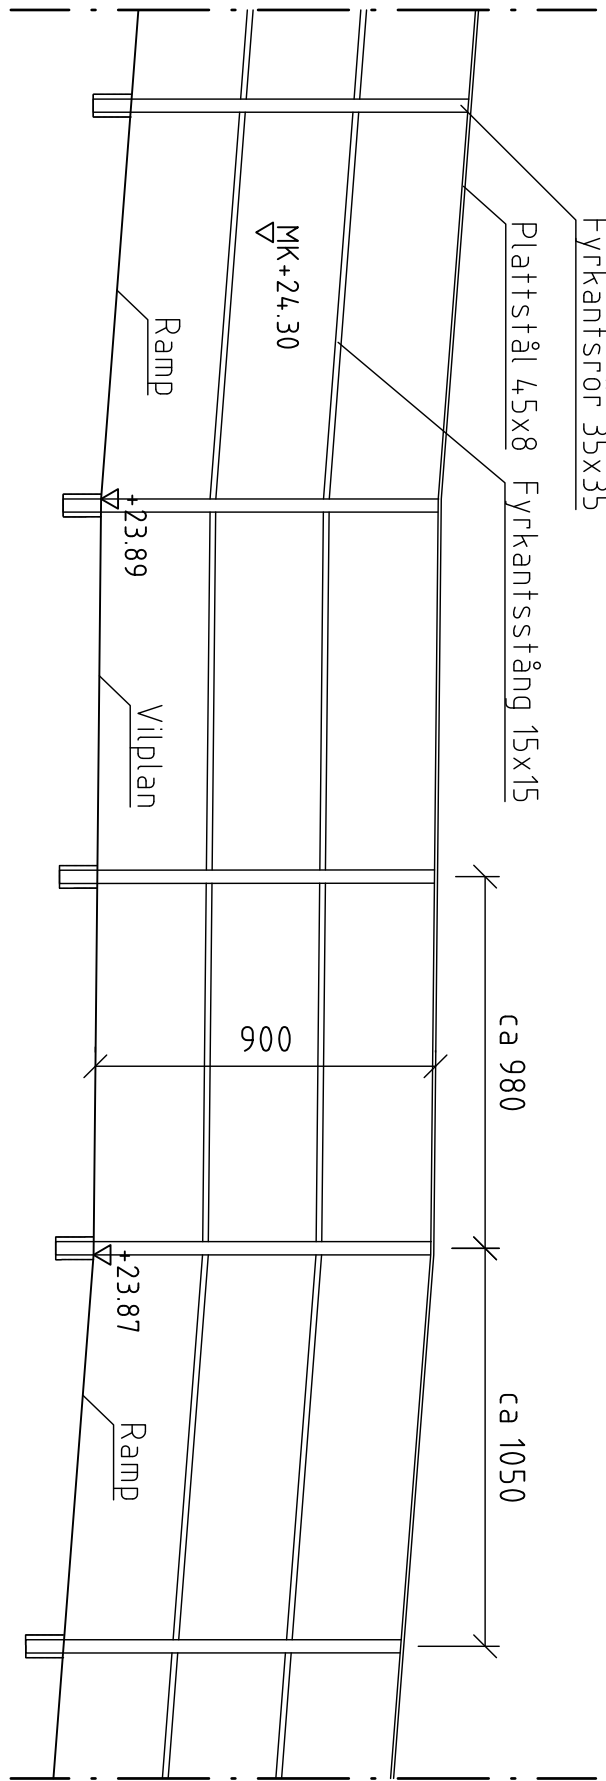


H1 HANDLEDARE I RAMP
TYPESEKTION
SKALA 1:20

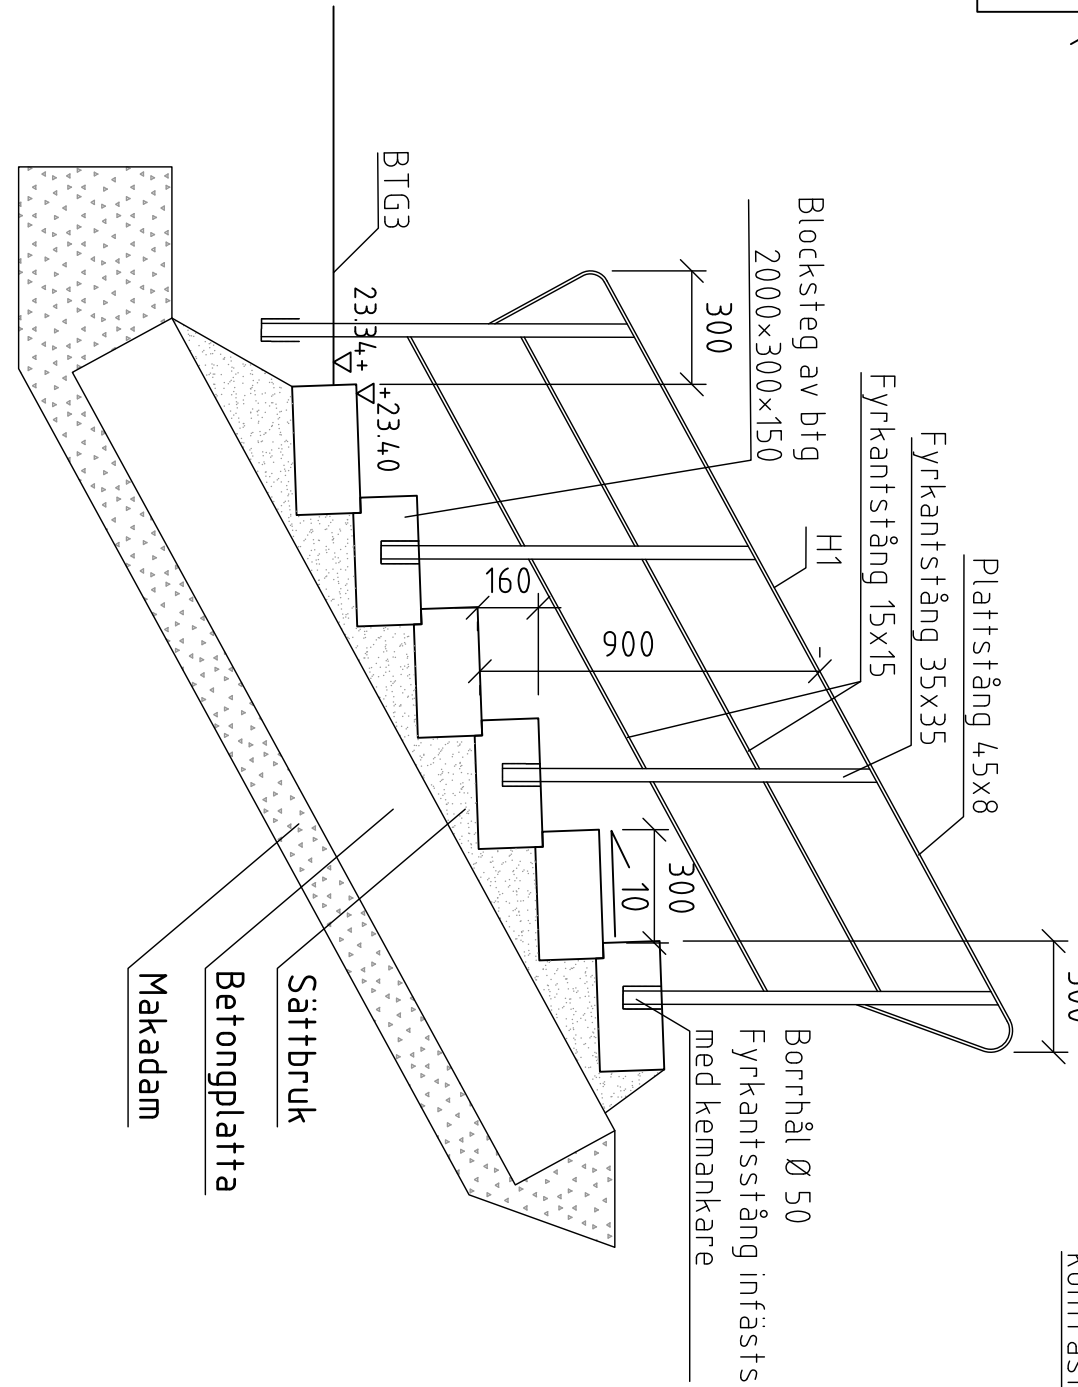


TRAPPA TR3, HANDLEDARE H1
SEKTION C-C
SKALA 1:20

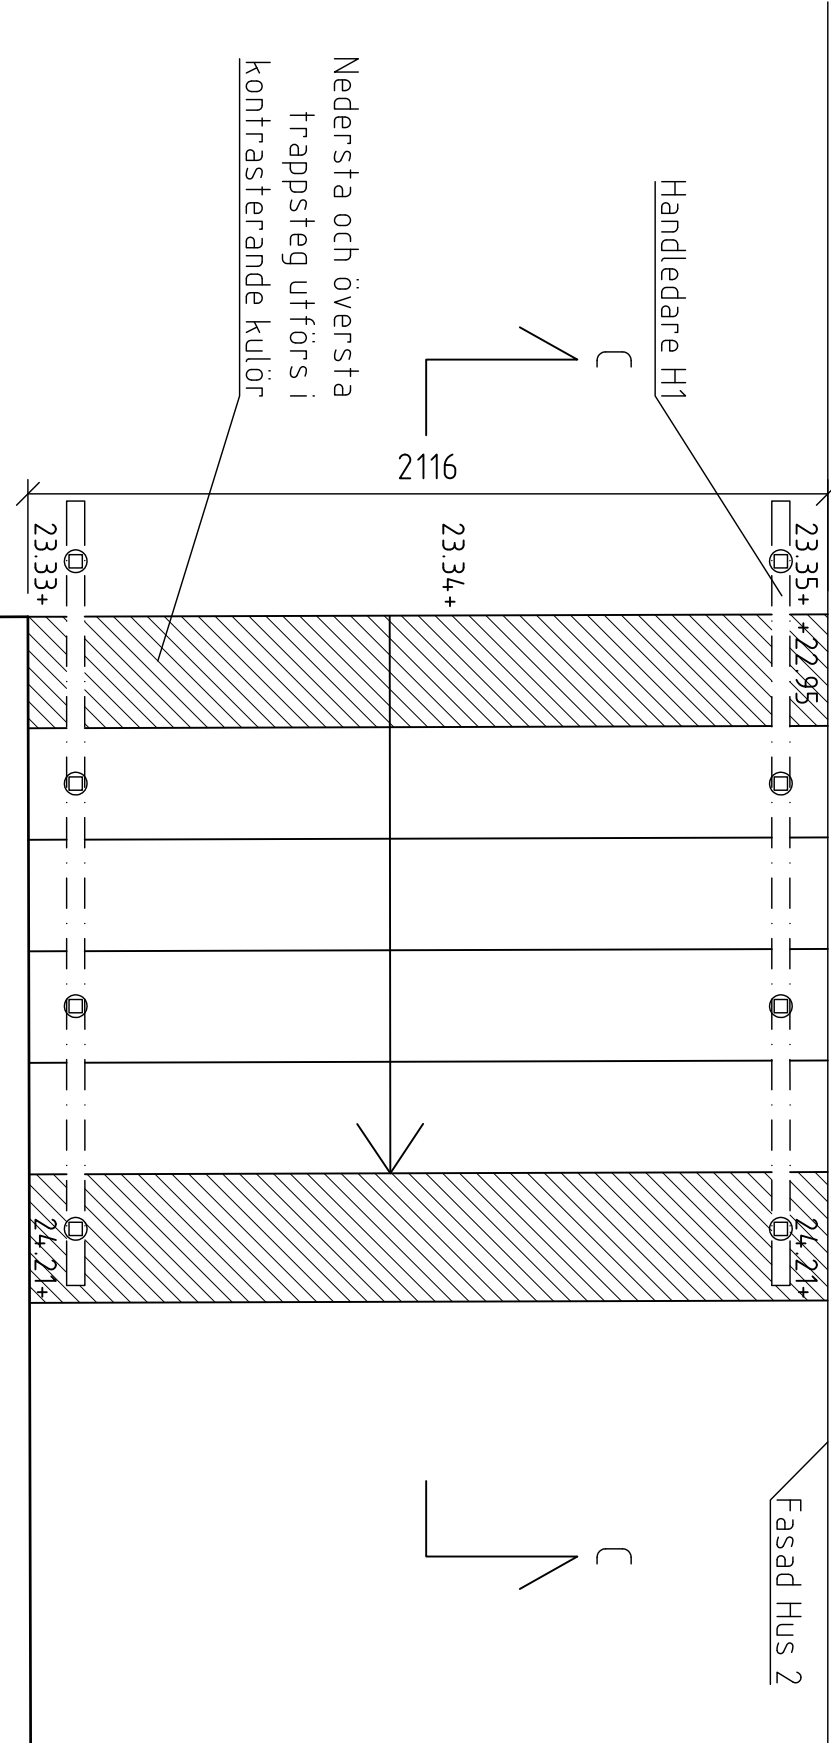

TR3 TRAPPA
PLAN
SKALA 1:20

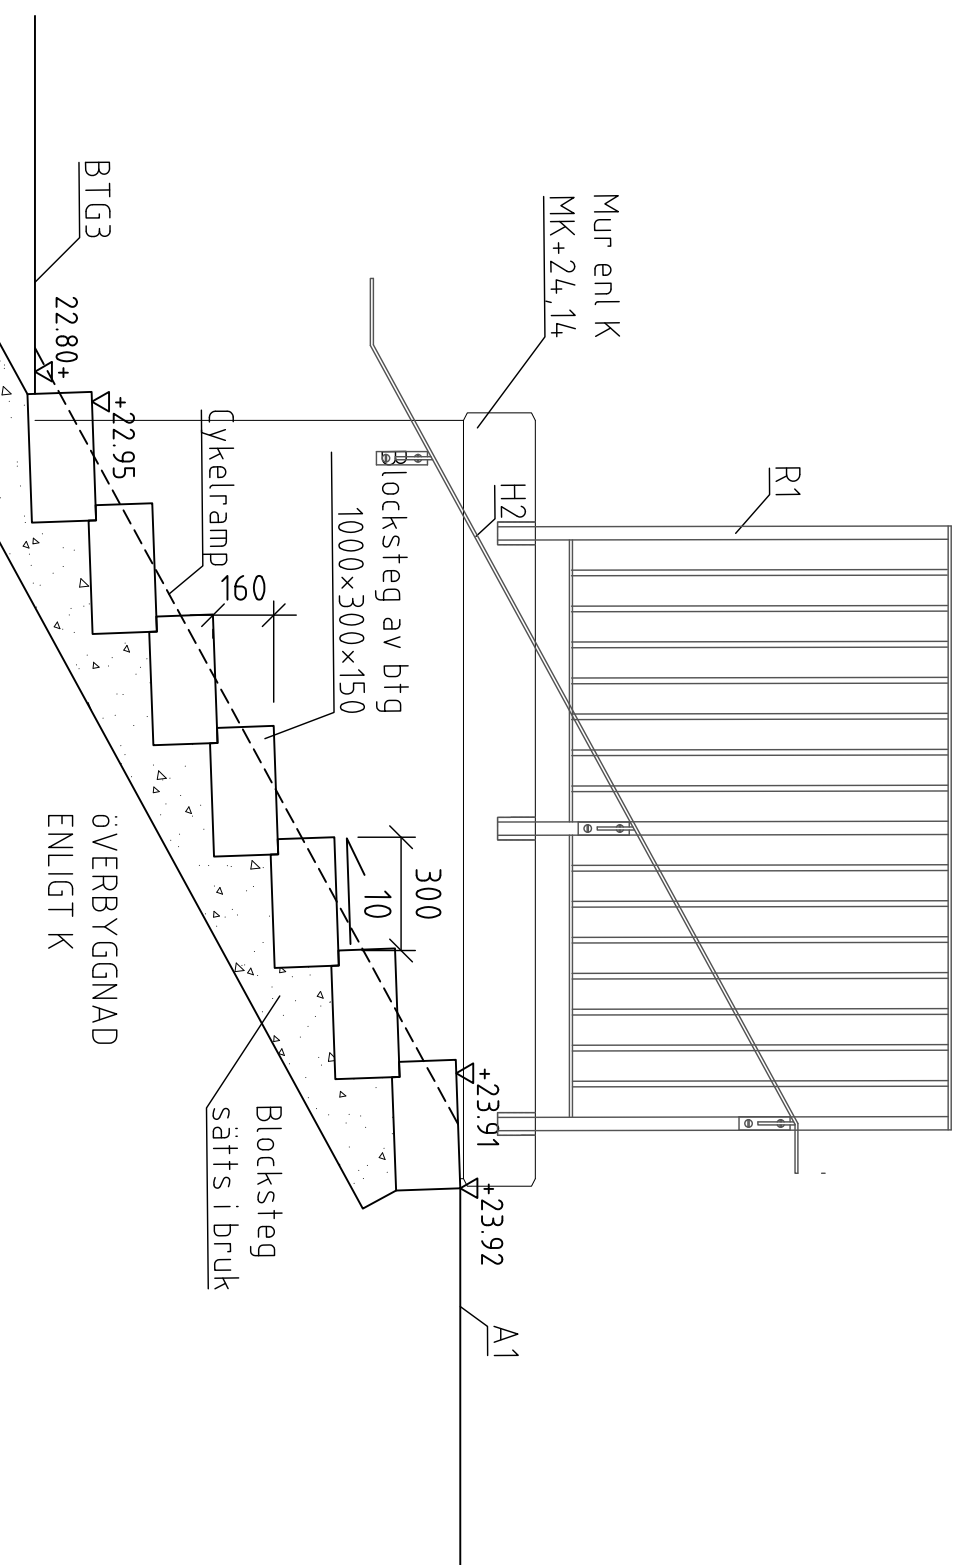

TR2 TRAPPA
SEKTION B-B
SKALA 1:20

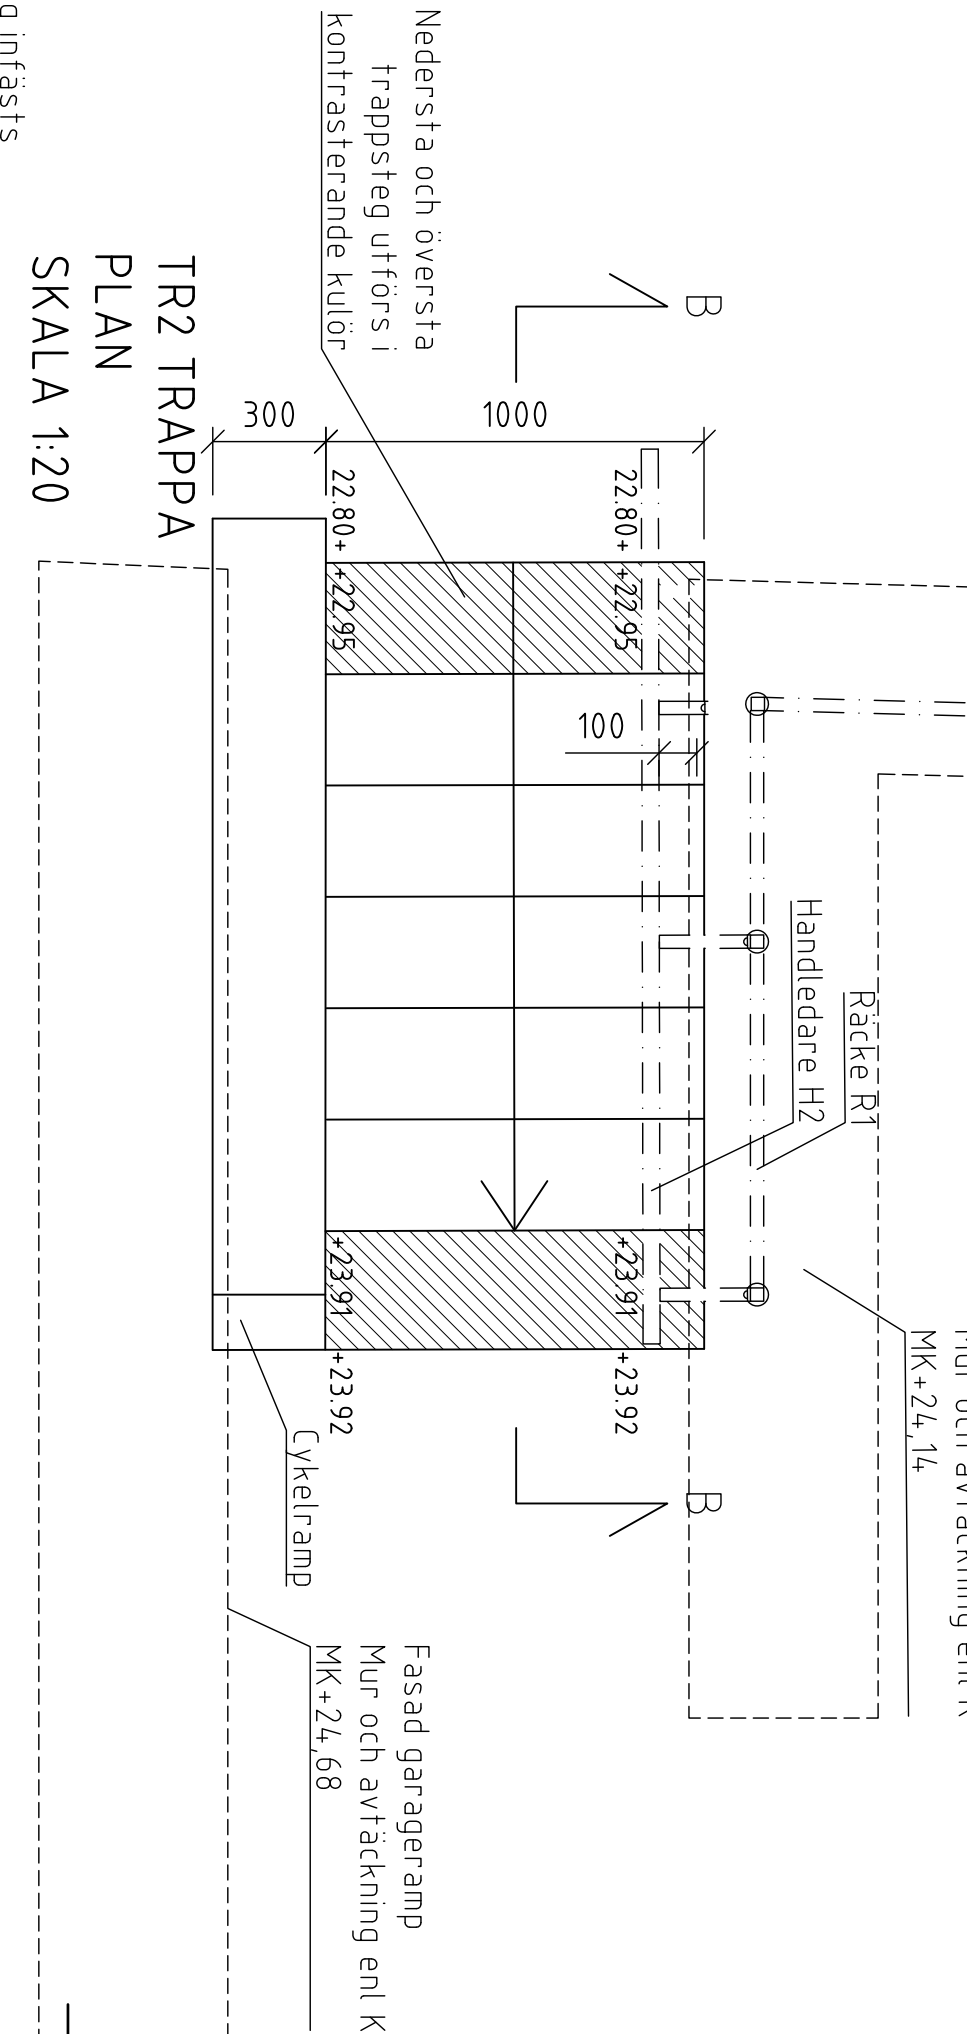

TR2 TRAPPA
PLAN
SKALA 1:20

BET	ANT	ANVÄNDNING	ÅRSR	SON	DATUM
RELATIONSHANDLING					
Kv. Liljekonvaljen JÄRVASTADEN, SOLNA					
SKANSKA					
NYBYGGNAD FLERBOSTADSHUS DETALJER					
TRAPPA TR1, TR2, TR3, HANDLEDARE H1					
SKALA 1:20					
A1:120					
L16:6-03					
A3:14.0					