

FÖRKLARINGAR

DÄR EJ ANMÄT ANGES GÄLLER FÖLJANDE:

APPARATER BREDVID VARANDRA ÄR MONTERADE UNDER GEMENSAM TÄCKRAM.

SE ARKITEKTENS UPPSTÄLLNINGSRITNINGAR ÖVER KÖK OCH BADRUM FÖR EXAKTA APPARATPLACERINGAR.

LEDNINGAR OCH RÖR TILL LÄGENHETER SOM ÄR FÖRLAGDA I VERTIKLA SCHAFT ÄR REDOVISADE PÅ NÄTSCHEMAN.

LEDNING FÖR PASSAGEANLÄGGNING

LEDNING INOM LÄGENHETER

LEDNING FÖR FASTIGHETSNET

UTTAG 300 OG (INOM LÄGENHETER)

UTTAG 1000 OG (INOM TEKNISKA UTTRYMMEN)

KORSKOPPLING FÖR MULTIMEDIA

MULTIMEDIAUTTAG FÖR ANTENN, TELEFON OCH DATA

BRANDVARNARE

UNDERCENTRAL FÖR PASSAGEANLÄGGNING

KOMMUNIKATIONSMODUL

DELNINGSBOKS PÅ VÄGG ÖVAN UNDER TAK

IR-LÄSARE FÖR POSTEN

1/0-BOX I ELSCH

BERÖRINGSFRI LÄSARE MED KNAPPSPÄTT

BERÖRINGSFRI LÄSARE

SPRIDNINGSPUNKT FÖR DÖRRMÖJL

ELLÄS INGÅR I BE

MIKROBRYTARE INGÅR I BE

KÄRMÖYERBERING INGÅR I BE

10-PARSPLINT

KNAPP 1200 OG FÖR STYRNING AV RÖKLÖSLIGA

TRÄPPLUSTOPP

STRÖMFÖRBEREDNING VIA TRANSFORMATOR

LÄM ANSLUTS TILL APPARATSKÅP I PLAN 1

APPARATSDÖRA ÖVAN DÖRRKÄM FÖR VÄRMING

AV RUMSTEMPERATUR

FÖR RITNINGAR ÖVER PLAN 3-6 ÄR LIGH-ÄR

INFÖRT BREDVIS GIVARSYMBOL

2 ST VP20 MELLAN VÄTTEHÖJDLÄRE OCH


ELCENTRAL

VP20 MELLAN ELCENTRAL OCH PLAN 1

VP20 MELLAN REFERENSGIVARE, 2000 OG OCH PLAN 1

RELATIONSHANDLING

BET	ART	RELATIONSHANDLING	NN	2016.02.15
		ANMÄN	SSN	DATUM

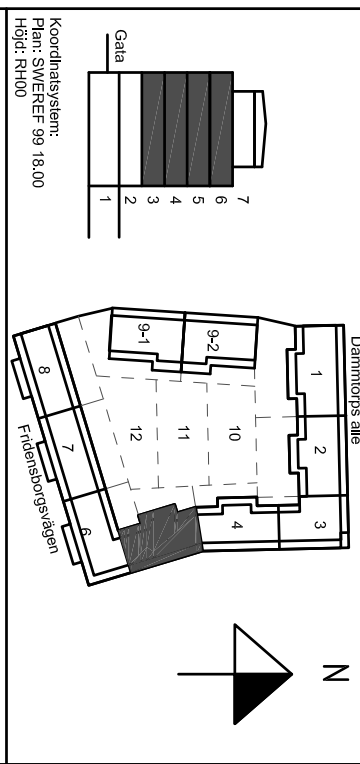

Kv. Liljekonvaljen
JÄRVASTADEN, SOLNA

SKANSKA

A	Skanska Teknik	Tel. 070-4448 00 00
K	Bierking	Tel. 070-271 80 00
E	Resista AB	Tel. 08-594 970 70
V	Emergoavis	Tel. 3716711250
W	Äf infrastruktur AB	Tel. 070 505 00 00
L	Landskapslaget AB	Tel. 08-442 48 20

UPPHÅLL	BEFÄL AV	UPPHÅLLSÄMNING
13020	AH	MIN

DATUM	SKEDSÄLL AV
2014.03.21	Wais Nordlund

NYBYGGNAD FLERBOSTADSHUS	NUMMER	BET
PLAN 3-6 (1-4 TR), TRH 5	E-64-1-2305	A3:100

