

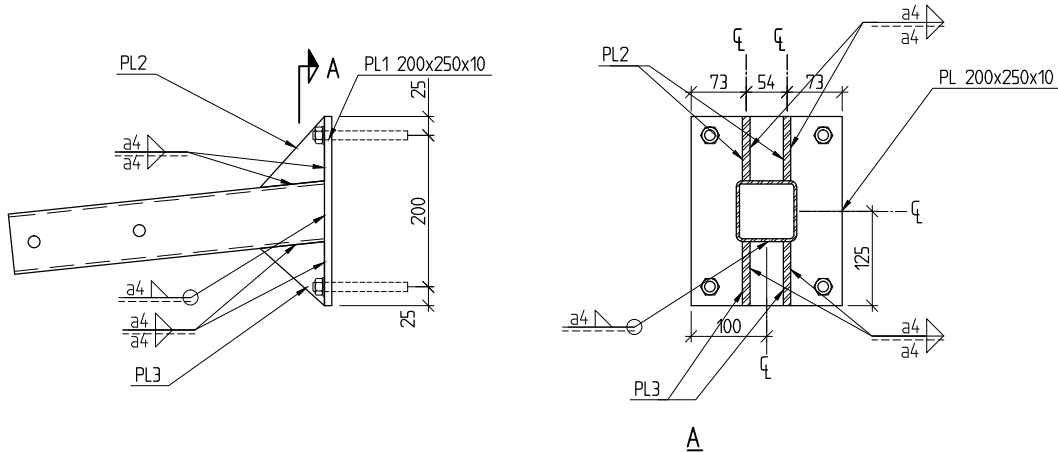


LAGER:

-1A
INFÄSTNING STÄNG 15

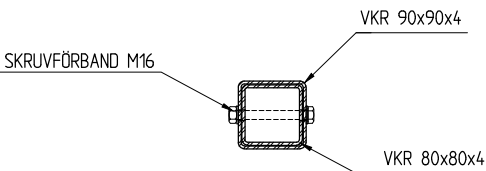


-1B
INFÄSTNING STÄNG 15








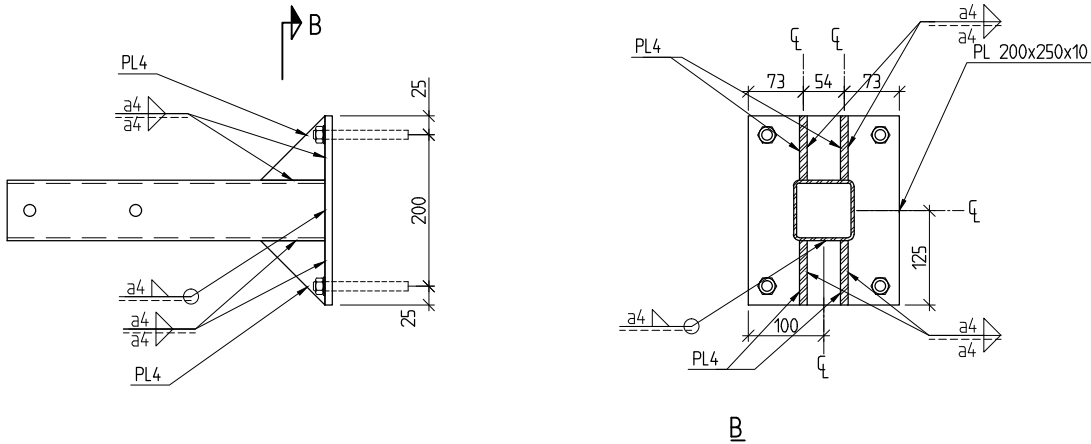


-2
INFÄSTNING VKR 90x90x4/ VKR 80x80x4

B1
VKR 90x90x4

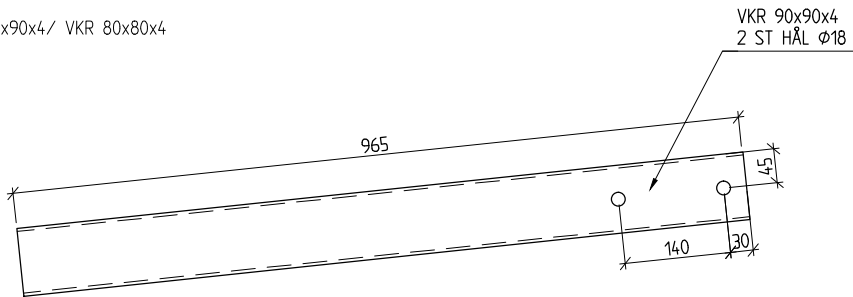

B3
VKR 90x90x4

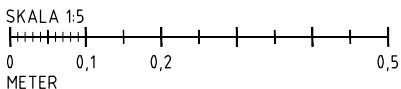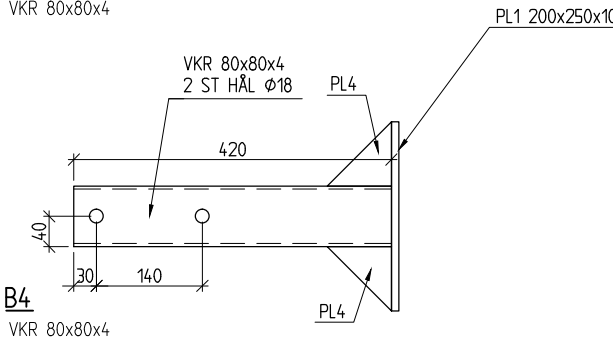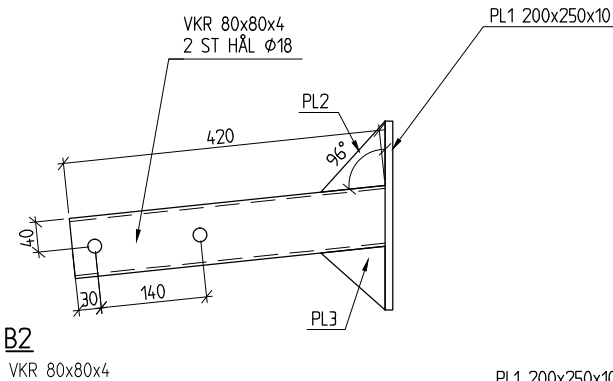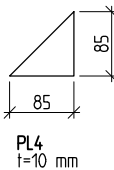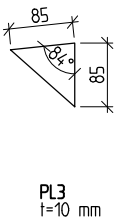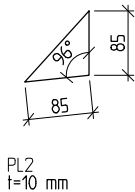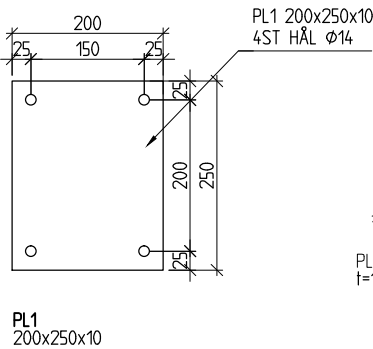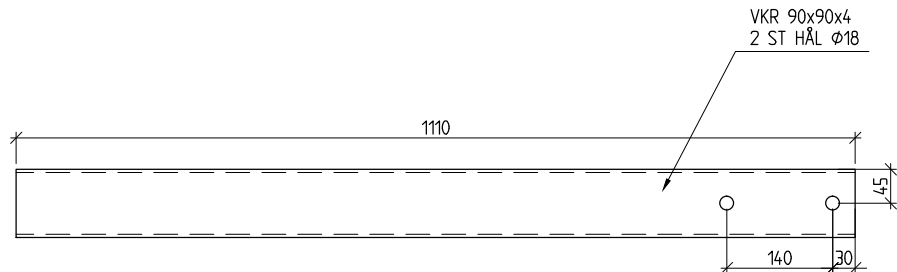

FÖRESKRIFTER

ALLMÄNNA FÖRESKRIFTER
SE RITNING K01-0-0000

FÖRKLARINGAR

BETECKNINGAR MM ENL
BYGGHANDLINGAR 90


ALLA MÅTT I (mm)
HÖJDER I (m)
FG AVSER FÄRDIGT GOLV.
UK AVSER UNDERKANT.

HÄNVISNINGAR

STÅL
KORR. KLASS = C3
ÖVRIGT ENLIGT ALLMÄNNA FÖRESKRIFTER

| BET | ANT | ÄNDRINGEN AVSER | SIGN | DATUM |
|-----|-----|-----------------|------|-------|
|-----|-----|-----------------|------|-------|

RELATIONSHANDLING

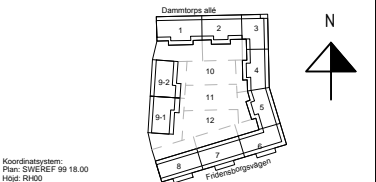

Kv. Liljekonvaljen
JÄRVASTADEN, SOLNA

SKANSKA

| | | |
|---|---------------------|--------------------|
| A | Skanska Teknik | Tel. 010-448 00 00 |
| K | Björking | Tel. 010-211 80 00 |
| E | Resista AB | Tel. 08-594 970 70 |
| V | Energipavats | Tel. +37167112350 |
| w | AF Infrastruktur AB | Tel. 010 505 00 00 |
| L | Landskapslaget AB | Tel. 08-442 48 20 |

| | | |
|-------------------------|-----------------|------------------------|
| UPPDRAGS NR 13U22880 | REVID AV MKK | UPPDRAGSANSVARS MJN |
| DATUM 2016-02-15 | ODRAG AV MJN | |

NYBYGGNAD FLERBOSTADSHUS

SKÄRMTAK
STÅLDETALJER

SKALA
A1: 1:5
A3: 1:10

NUMMER
K-25-6-1002