


FÖRKLARINGAR

DÄR EJ ANMÄT ANGES GÄLLER FÖLJANDE:

- ☒ ELCENTRAL INKL. BREDBANDSUTRUSTNING
- ☒ 2-VÄGS UTTAG INOMHUS, 300 ÖG.
- ☒ 1-VÄGS UTTAG BALKONG/UTEPÅTIS, 650 ÖG
- ☒ 3 ST UTTAG I HÖRNBOKS PÅ VÄGG MOT ÖVERSKÅP.
- ☒ UTTAG FÖR SPIS/HALL/UGN LEDNING 5G2,5.
- ☒ 1-VÄGS UTTAG FÖR DISKMASKIN, 500 ÖG.
- ☒ 1-VÄGS UTTAG FÖR FLÄKT, 2000 ÖG.
- ☒ 1-VÄGS UTTAG FÖR KYL/Frys 2200 ÖG.
- ☒ 1-VÄGS UTTAG FÖR MİKROVÄGGISGN, 1700 ÖG.
- ☒ UTTAG FÖR UGN, 1700 ÖG. LEDNING 5G2,5
- ☒ 2 ST 1-VÄGS UTTAG FÖR TVÄTTMASKIN/ TORKTUMLARE MONTERADE VERTIKALT UNDER GEKENSAM TAKRÄM, 800 ÖG. SEPARAT AVSKARADE.
- ☒ 1-VÄGS UTTAG FÖR TVÄTTMASKIN, 800 ÖG.
- ☒ KANALISATION FÖR RUMSTEROST I TILL ELGOL VYÄRNE, 1300 ÖG. OCH TEMPERATURGIVARE I GOLV INSTÄLLERAS.
- ☒ ANSLUTNING AV BADRUMSSKÅP I BADRUM
- ☒ KANALISATION FÖR HANDDUKSTORK.
- ☒ SPÄNNINGSUTJÄMNING AV VENTILATIONSKANAL, ANSLUTS MED SVEP LEDNING 1G2,5
- ☒ AUTOMATISK DÖRRÖPNARE
- ☒ ARMBÄGSKONTAKT
- ☒ VÄGGISANDE UTRYNNINGSSKYLT
- ☒ MÖBEL YSNING
- ☒ BEROJNINGSHLÄSARE
- ☒ KOMBUTTAG
- ☒ NÄRVÄRSSENSOR
- ☒ LEDNING 3G15
- ☒ ED/ED INFÄLLT I RÖR
- ☒ EDG-AL/EDG-AL PÅ STEGG/RÄNNA
- ☒ EDG/EDG FRITT PÅ VÄGG/ TAK.
- ☒ -G- I GOLV
- ☒ 5G2,5 TILL ARKA TÜRER I GARAGE, TRAPPUS OCH KORRIDORER.
- ☒ ARMATÜRER
- ☒ -T DKT TAK
- ☒ -L INFÄLLD
- ☒ -P PERDAD
- ☒ -V VÄGG ÖVERSKÅP
- ☒ -U UNDER ÖVERSKÅP
- ☒ L20 800 ÖG.
- ☒ L22 800 ÖG.
- ☒ L24 PÄLNING AV BELYSNING BAKOM HUSNUMMER.

BET	ANT	RELATIONSHANDLING	NR	2016.02.15
		ANMÄNEN ANGEE	SRN	DATUM

RELATIONSHANDLING

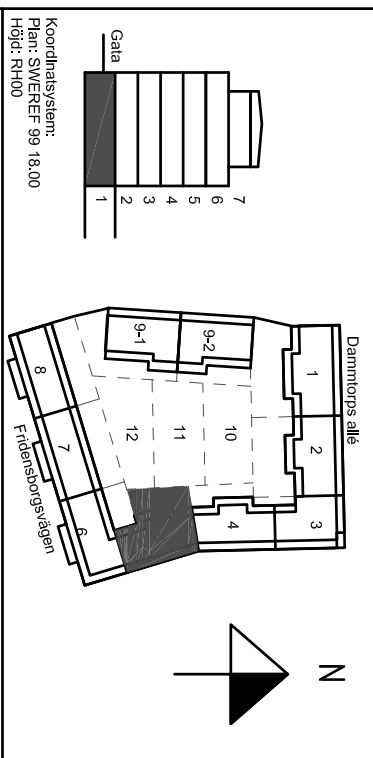

Kv. Liljekonvaljen
JÄRVASTADEN, SOLNA

SKANSKA

A	Skanska Teknik	Tel. 070-4448 00 00
K	Bierling	Tel. 070-271 80 00
E	Resista AB	Tel. 08-594 970 70
V	Emergoavis	Tel. 37167112550
W	Äf infrastruktur AB	Tel. 010 505 00 00
L	Landskapslaget AB	Tel. 08-442 48 20

UPPDRAGS TID 13020	BEFÄL AV AH	UPPDRAGS TID 13020
--------------------------	----------------	--------------------------

NYBYGGNAD FLEKTBOSTADSHUS
PLAN 1 (KV), TRH 5

Kraft och belysningsystem



SKALA A1:150	NUMMER E-63-1-2105	BET
-----------------	-----------------------	-----