


FÖRKLARINGAR

DÄR EJ ANMÄT ÄNGES GÄLLER FÖLJANDE:
LENNINGAR FÖRLÄGGS I RÖR I MARK.
LEDNING
50x2,5 TILL ARMATURER
30x2,5 TILL UTTAG
UTTAG 2-VÄGGS 600 ØM
ARMATUR TYP L23

BET	ANT	RELATIONSHANDLING	NN	2016.02.15
		ANORDNINGEN AVSEER	SKEN	DATUM

RELATIONSHANDLING

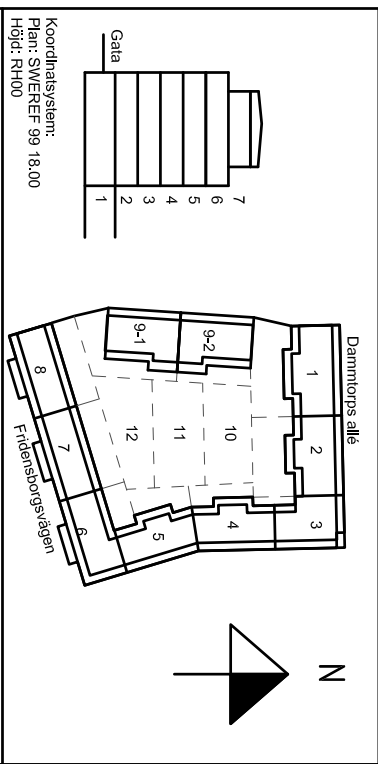

Kv. Liljekonvaljen
JÄRVASTADEN, SOLNA

SKANSKA

A	Skanska Teknik	Tel. 070-4448 00 00
K	Bierking	Tel. 070-271 80 00
E	Resista AB	Tel. 08-594 970 70
V	Ennergavits	Tel. 37167112530
W	Älfronstruktiv AB	Tel. 070 505 00 00
L	Landskapslaget AB	Tel. 08-442 48 20

UPPMÄTLING	BEFÄL AV	UPPMÄTLINGSVÄRDE
13020	MN	MN
DATUM	2014.12.10	

NYBYGGNAD FLERBOSTADSHUS
SITUATIONSPLAN

Kraft och belysningsystem

Lok
Ljus & Kraft

SKALA
A1:1:100
A3:1:200

NUMMER
E-60-0-100

BET