

FÖRKLARINGAR

BETECKNINGAR MM ENL

ALLA MÅTT I [mm]

HÖJDER I [m]

ARM. I BAKKANT

ARM. I FRAMKANT

ARM. NÄT AVSLUTAS I ÖK ENL. SEP.

DETALJER. ÖVERMÅTT PÅ UPPSTICKANDE

ARM. NÄT KLIPPES MED MÅTT ENL. SEP

DETALJER. DÅ MÅTT PÅ UPPSTICK EJ

ERHÅLLES SKALL LÖSJÄRN MONTERAS.

- 1) INGTÄLLNINGSGODS ENL. KP FÖR ANSLUTNING AV BALKAR PLACERAS CENTRISKT I VÄGG. DÅR INGET ANNAT ANGES.
 - 2) FÖRTAGNINGSPROFIL ENL. KP FÖR ANSLUTNING AV PREFABVÄGGAR. SE DET. 6 RITN. K-20-6-1003
 - 4) COMAX 110 10/150 FÖR ANSLUTNING A STÖDVÄGGAR.
 - 5) FÖRTAGNINGSPROFIL ENL. KP FÖR ANSLUTNING AV PREFABVÄGGAR. SE DET. 6 RITN. K-20-6-1003
- U1 URSPÅNING FÖR VATTENLEDNING:
500x150x100.

SAMTLIGA LÄGEN PÅ INGJ. GODS STÄMS AV
MED HANDLINGAR FRÅN KP.

FÖRESKRIFTER

ALLMÄNNA FÖRESKRIFTER

SE RITNING K-01-0-0000

BETONGVÄGGEN SKALL VARA

VATTENTÄT OCH SKYDDAS MED MEMBRAN.

CETCO VOLCLAY VOLTEX DS, MIN 500 ÖVER

GW ENL. SEP. GRUNDETALJ.

LEV. ANVISNINGAR SKALL FÖLJAS

GJUTETAPPER DELAS IN AV ENTR. SÅ ATT

LÄNGD PÅ VÄGG= 12-15m

HÄNVISNINGAR

GRUNDPLANER K-15-1-0001--0012


VÄGGTYPER: K-20-6-0002

TÄTSKIKTSSYSTEM, VOLCLAY K-15-6-1001

TILLHÖRANDE ARM.SPECIFIKATIONER FINNS,
SE RITNINGSFÖRTECKNING

BET	ANT	ÄNDRINGEN AVSER	SIGN	DATUM
-----	-----	-----------------	------	-------

RELATIONSHANDLING

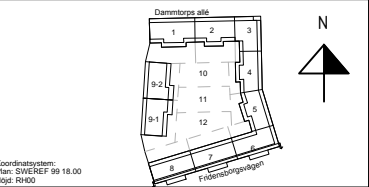

Kv. Liljekonvaljen
JÄRVASTADEN, SOLNA

SKANSKA

A	Skanska Teknik	Tel. 010-448 00 00
K	Björking	Tel. 010-211 80 00
E	Resista AB	Tel. 08-594 970 70
V	Energovaals	Tel. +3767112350
W	ÅF Infrastruktur AB	Tel. 010 505 00 00
L	Landskapstagef AB	Tel. 08-442 48 20

UPPDRAG NR 13U22880	RITAD AV GRN	UPPDRAGSANSVARIG MJN
DATUM 2016-02-15	GODKÄND AV MJN	

NYBYGGNAD FLERBOSTADSHUS

VÄGGELEVATION, VE 4 DEL 3
ARMERINGSRITNING

SKALA A1: 1:50 A3: 1:100	NUMMER K-22-4-1009
--------------------------------	-----------------------

SKALA 1:50

