

## FÖRKLARINGAR

DÄR EJ ANMÄTT ANGES GÄLLER FÖLJANDE:

APPARATER BREDVID VARANDRA ÄR MONTERADE UNDER GEMENSAM TAKSKÅP.

SE ARKITEKTENS UPPSTÄLLNINGSRITNINGAR ÖVER KÖK OCH BÄDRUM FÖR EXAKTA APPARATPLACERINGAR.

LEDNINGAR OCH RÖR TILL LÄGENHETER SOM ÄR FÖRLAGDA I VERTIKLA SCHAKT ÄR REDOVISADE PÅ NÄTSCHYMAN.

LEDNING FÖR PASSAGEANLÄGGNING

PARTYINMÅD 4x2x0,5

LEDNING INOM LÄGENHETER

OSKÄRMADE 4-PÄRS KABEL KAT 6

LEDNING FÖR FASTIGHETSNET

PARTYINMÅD 4x2x0,5

UTTAG 300 OG INOM LÄGENHETER

UTTAG 1000 OG INOM TEKNISKA UTTRYMMEN

KÖRSKOPPLING FÖR MUL TIEDANÄTT MED

MODUL APPARELER INBÄGGST ELEKTRELL

MULTIMEDIAUTTAG FÖR ANTENN, TELEFON OCH

DAT A, DUBBELT SKÄRMAT MODUL ARUTTAG

BRANDVARNARE

UNDERCENTRAL FÖR PASSAGEANLÄGGNING

KOMMUNIKATIONSMODUL

DELNINGSSKOPPLING PÅ VÄGG ÖVAN UNDER TAK

IR-LÄSARE FÖR POSTEN

1/0-BOX I EINSCH

BERÖRINGSRI LÄSARE MED KNAPPSAT S, UK 900 OH

BERÖRINGSRI LÄSARE, UK 900 OH

SPRIDNINGSPUNKT FÖR DÖRRHJÖ

ELLÄS INGÅR I BE

MIKROBRYTTARE INGÅR I BE

KÄRNVÄRNING INGÅR I BE

10-PÄRSPLINT

KNAPP 1200 OG FÖR STYRNING AV RÖKLÖSLIGA I

TRAPPHUSSTÖPP, LEDNING 4x2x0,5

STRÖMBRÖSKS VÄG TRANSFORMATOR

LÄM ANSLUTS TILL APPARATSKÅP I PLAN 1

APPARATDOXA ÖVAN DÖRRKÄRM FÖR MÄTNING

AV RITNINGAR ÖVER PLAN 3-6 ÄR IGH-ÄR

INFÖRT BREDVIS GIVARSYMBOL

2 ST VP20 MELLAN VÄTTEHÖJDLÄRE OCH

ELEKTRELL

VP20 MELLAN ELEKTRELL OCH PLAN 1

VP20 MELLAN REFERENSGIVARE, 2000 OG OCH PLAN 1

FÖRBEREDS MED KANALISATION FÖR:

- MAGNETKONTAK I DÖRRKÄRM

- ELLÄS I DÖRRKÄRM

- MIKROBRYTTARE I DÖRRBLAD

- KODLÄS


OPTIMÄTNING TILL LÄGENHETER,

SE E-64.3-B-100, -200

KANALISATION VP20 PÅ VIND MELLAN HISSSCHAKT

## RELATIONSHANDLING

BET	ANT	RELATIONSHANDLING	NN	2016.02.15
		ZONERINGEN ANGEB	SERN	DATUM

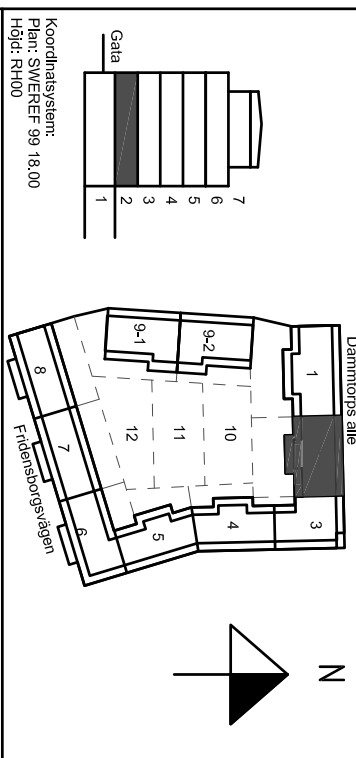

Kv. Liljekonvaljen  
JÄRVA STADEN, SOLNA

**SKANSKA**

A	Skanska Teknik	Tel. 070-4448 00 00
K	Bierling	Tel. 070-271 80 00
E	Resista AB	Tel. 08-594 970 70
V	Emergoavis	Tel. 3716711250
W	Äf Infrastruktur AB	Tel. 070 505 00 00
L	Landskapslaget AB	Tel. 08-442 48 20

UPPMÄTARE	BIRLA AV	UPPMÄTARFÖRMAN
DATUM	13020	ÅH
2014.03.21	2014.03.21	Wais Nordlund

NYBYGGNAD FÖR BOSTADSHUS  
PLAN 2 (ENTRÉ), TRH2

Telesystem

**Lok**  
Ljus & Kraft

SKALA  
A1:150  
A3:100

NUMMER  
E-64-1-1202

BET