





















 

























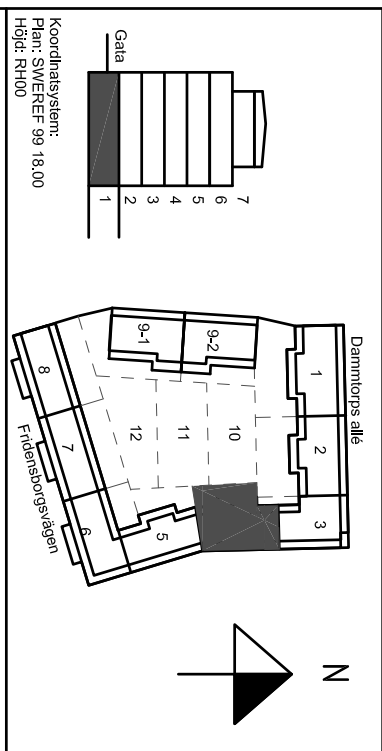
FÖRKLARINGAR

DÄR EJ ANMÄT ANGES GÄLLER FÖLJANDE:

-  EL-CENTRAL INKL. BREDBANDSUTRUSTNING
-  2-VÄGS UTTAG INOMHUS, 300 ÖG.
-  1-VÄGS UTTAG BALKONG/UTERPLATS, 650 ÖG.
-  3 ST UTTAG I HÖRNBOKS PÅ VÄGG MOT ÖVERSKÅP.
-  UTTAG FÖR SP/S/HALL/DOOR LEDNING 5G2,5.
-  1-VÄGS UTTAG FÖR DISKMASKIN, 500 ÖG.
-  1-VÄGS UTTAG FÖR FLÅKT, 2000 ÖG.
-  1-VÄGS UTTAG FÖR KYL/Frys 2200 ÖG.
-  1-VÄGS UTTAG FÖR KYL/Frys 2200 ÖG.
-  1-VÄGS UTTAG FÖR Frys 2200 ÖG.
-  2 ST 1-VÄGS UTTAG FÖR TVÄTTMASKIN/
-  TORKTUMBLARE MONTERADE VERTIKALT UNDER
-  GEMENSAMT TACKRAH, 800 ÖG. SEPARAT AVSKARADE.
-  1-VÄGS UTTAG FÖR TVÄTTMASKIN, 800 ÖG.
-  KANALISATION FÖR RUMSTEROSTAT TILL
-  ELGOD VYÄRNE, 1300 ÖG. OCH
-  TEMPERATURGIVARE I GOLV INSTÄLLERAS.
-  ANSLUTNING AV BADRUMSSKÅP I BADRUM
-  H KANALISATION FÖR HANDDUKSTORP.
-  V SPÄNNINGSUTJÄMNING AV
-  VENTILATIONSKANAL, ANSLUTS MED SVEP
-  LEDNING 1G2,5
-  AUTOMATISK DÖRRÖPNARE
-  AK ARMBÄGSKONTAKT
-  N1 VÄGVISANDE UTRYNNINGSSKYLTT
-  N2 NÖDBELYSNING
-  BERÖRINGSRIKLIG LÄSARE
-  KO KOMBUTTAG
-  NÄRVÄRSENSENSOR
-  LEDNING
-  3G/5
-  ED/FD INFÄLLT I RÖR
-  ED-AL/FDQ-AL PÅ STEGE/RÄNNA.
-  EDQ/FDQ FRITT PÅ VÄGG/ TAK.
-  G- I GOLV
-  5G2,5 TILL ARNA TÜRER I GARAGE, TRAPPHUS
-  OCH KORRIDORER.
-  ARMATYRER
-  -T DUKT AK
-  -H INFÄLLD
-  -P REKORD
-  -V VÄGG
-  -U UNDER ÖVERSKÅP
-  L20 800 ÖG.
-  L22 800 ÖG.
-  L24 FÄSTNING AV BELYSNING BAKOM HUSNUMMER.

BET	ANT	RELATIONSHANDLING	MN	2016.02.15
		ANMÄNEN ANGÄR	SERN	DATUM

RELATIONSHANDLING



Kv. Liljekonvaljen
JÄRVASTADEN, SOLNA

SKANSKA

A	Skanska Teknik	Tel. 070-4448 00 00
K	Bierhino	Tel. 070-271 80 00
E	Resista AB	Tel. 08-594 970 70
V	Emergavari	Tel. 3716711250
W	Äf infrastruktur AB	Tel. 08 505 00 00
L	Landskapslaget AB	Tel. 08-442 48 20

UPPDRAGS DATUM	2014.03.21
UPPDRAGS ANMÄN	2014.03.21

SKANSKA A11:50	NUMMER E-63-1-1104	BET A3:100
-------------------	-----------------------	---------------

