


FÖRKLARINGAR

DÄR EJ ANMÄT ANGES GÄLLER FÖLJANDE:

- ELCENTRAL INKL. BREDBANDSUTRUSTNING
- STRÖMSKALLARE OCH 1-VÄGS UTTAG
- MONTERADE UNDER GEMENSAM TAKRÄM
- 2-VÄGS UTTAG INOMHUS, 300 ÖG.
- 1-VÄGS UTTAG BALKONG/UTERLÄT, 650 ÖG
- 3 ST UTTAG I HÖRNBOK PÅ VÄGG MOT ÖVERSKÅP
- 3 ST UTTAG FÖR SPIS/HÄLL/UGN LEDNING 5G2,5
- 1-VÄGS UTTAG FÖR DISKMASKIN, 500 ÖG.
- 1-VÄGS UTTAG FÖR KYL/Frys 2200 ÖG.
- 1-VÄGS UTTAG FÖR UGN, 1700 ÖG. LEDNING 5G2,5
- 2 ST 1-VÄGS UTTAG FÖR TVÄTTMASKIN/
- UTRUSTNING MONTERADE VENTILAT UNDER GEMENSAM TAKRÄM, 800 ÖG. SEPARAT ANSKAFADE.
- 1-VÄGS UTTAG FÖR TVÄTTMASKIN, 800 ÖG.
- KANALISATION FÖR RUMSTERMOSTAT TILL ELGOLVVÄRME, 1900 ÖG. OCH TEMPERATURGIVARE I GOLV INSTALLERAS.
- ANSLUTNING AV BADRUMSKÅP I BADRUM
- KANALISATION FÖR HANDDUKSTORK
- SPÄNNINGSUTJÄMNING AV VENTILATIONSKANAL, ANSLUTS MED SVEP LEDNING 1G2,5
- AUTOMATISK ÖÖRRÖPPARE
- ARBÄGSKONTAKT
- LEDNING 3G1,5
- EO/FD INFÄLLT I RÖR
- EO-AL/FO-AL PÅ STEG/RÄNNA
- EOU/FOU FRITT PÅ VÄGG/ TAK
- 5G2,5 TILL ARMTURER I GARAGE, TRÄPPHUS OCH KORRIDORER.
- ARMTURER -T DKT TAK -I INFÄLLD -P PENDLAD -V VÄGG -U UNDER ÖVERSKÅP
- L20 1800 ÖG L22 1800 ÖG
- L24 MATNING AV BELYSNING BAKOM HISSNIMMER.
- INSTALLATION FÖR ELGOLVVÄRME UTFÖRD
- INSTALLATION FÖR HANDDUKSTORK UTFÖRD

BET	ANT	RELATIONSHANDLING	NN	2016.02.15
		ÄNDRINGEN ANGES	SÖR	DATUM

RELATIONSHANDLING

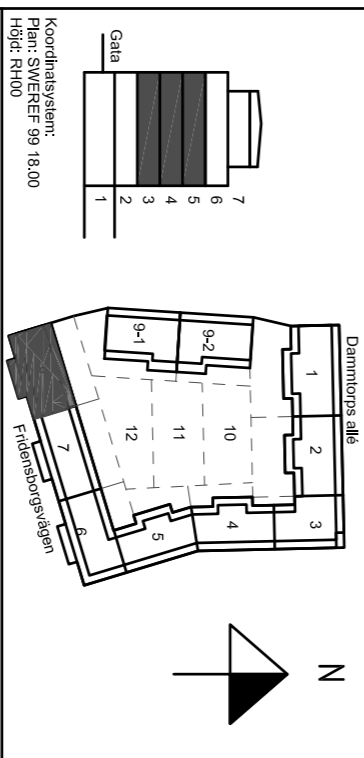

Kv. Liljekonvaljen
JÄRVASTADEN, SOLNA

SKANSKA

A	Skanska Teknik	Tel. 070-4448 00 00
K	Bierking	Tel. 070-271 80 00
E	Resista AB	Tel. 08-594 970 70
V	Emegoravis	Tel. 3716717250
W	Älfronstrukt AB	Tel. 070 505 00 00
L	Landskapslaget AB	Tel. 08-442 48 20

UTFÖRARE	BETÄL AV	UPPDRAGSNUMMER
13020	AH	MN
DATUM	SKAPAD AV	
2014.03.21	Mats Nordlund	
NYBYGGNAD FLERBOSTADSHUS		
PLAN 3 (1 TR), TRH 8		

Kraft och belysningsystem

SKALA	NUMMER	BET
A1:150	E-63-1-2308	
A3:100		

