

B07-----

FÖRKLARINGAR

DÄR EJ ANMÄT ANGES GÄLLER FÖLJANDE:
APPARATER BREDVID VARANDRA ÄR MONTERADE
UNDER GEMENSAMT TAKARM.

SE ARKITEKTENS UPPSTÄLLNINGSRITNINGAR ÖVER KÖK OCH
BADRUM FÖR EXAKTA APPARATPLACERINGAR.

LEDNINGAR OCH RÖR TILL LÄGENHETER SOM ÄR FÖRLAGDA I
VERTIKLA SCHAFT ÄR REDOVISADE PÅ NÄTSCHEMAN.

LEDNING FÖR PASSAGEANLÄGGNING
PARTYINNAD 4,2x20,5

LEDNING INOM LÄGENHETER
OSKARAD 4,-PARS KABEL KAT 6
LEDNING FÖR FASTIGHETSNET
PARTYINNAD 4,2x20,5

UTTAG 300 ÖG (INOM LÄGENHETER)
UTTAG 1000 ÖG (INOM TEKNISKA UTTRYMMEN)

☒ KORSKOPPLING FÖR MULTIMEDIAKT MED
MODULAPPARATER INBYGGT I ELENTAL.

☐ MULTIMEDIAUTTAG FÖR ANTENN, TELEFON OCH
DATA. DUBBELT SKARMTÄT MODULUTTAG

☒ BRANDVARNARE

☐ UNDERCENTRAL FÖR PASSAGEANLÄGGNING.

☐ KOMMUNIKATIONSMODUL

☐ DELNINGSBOKS PÅ VÄGG ÖVAN UNDER TAK.

☐ IR-LÄSARE FÖR POSTEN.

☐ I/O-BOX I ELSINCH.

☐ BERÖRINGSRI LÄSARE MED KNÄPPSATS, UK 900 OM

☐ BERÖRINGSRI LÄSARE, UK 900 OM.

☐ SPRIDNINGSPUNKT FÖR DÖRRMÖJÖ

☐ ELLÄS INGÅR I BE.

☒ MIKROBRYTTARE INGÅR I BE.

☐ KÄRMÖVERFÖRNING INGÅR I BE.

☐ 10-P-PARSPUNKT

☒ KNÄPP 1200 ÖG FÖR STYRNING AV RÖKLUCKA I
TRÄPPLUSTOPP. LEDNING 4,2x20,5.

STRÖMFÖRÖRSÖRS VIA TRANSFORMATOR.

LÄRY ANSLUTS TILL APPARATSKÅP I PLAN 1.

APPARATDOSSA ÖVAN DÖRRKÄRM FÖR MATNING

AV RUMSTEMPERATUR.

FÖR RITNINGAR ÖVER PLAN 3-6 ÄR IGH-NR

INFÖRT BREDVIS GIVARSYMBOL.

2 ST VP20 MELLAN VÄTTEMFÖRELÄRE OCH
ELENTAL.

☐ VP20 MELLAN ELENTAL OCH PLAN 1.

☐ VP20 MELLAN REFERENSGIVARE, 2000 ÖG OCH PLAN 1.

☐ FÖRBEREDES MED KANALISATION FÖR :

- MAGNETKONTAK I DÖRRKÄRM

- ELLÄS I DÖRRKÄRM

- MIKROBRYTTARE I DÖRRBLAD

- KÖLLÄS


☐ OPTYGNING TILL LÄGENHETER.

SE E-64,3-8-100,-200

☐ KANALISATION VP20 PÅ VIND MELLAN HISSCHAFT

BEF	ANT	RELATIONSHANDLING	NR	2016.02.15
		ÄNDRINGEN	ÄNDER	SIGN
				DATA

RELATIONSHANDLING

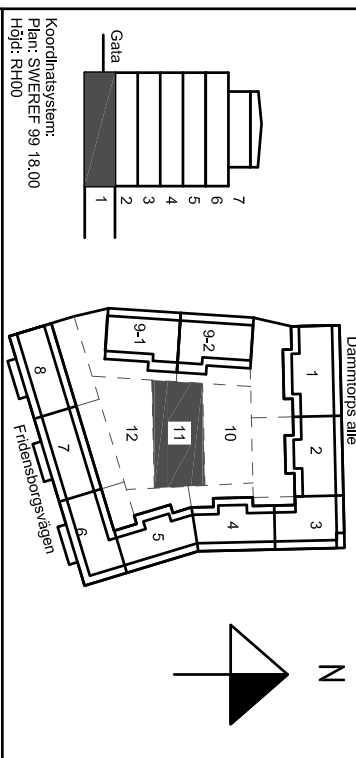

Kv. Liljekonvaljen
JÄRVASTADEN, SOLNA

SKANSKA

A	Skanska Teknik	Tel. 070-4448 00 00
K	Bierking	Tel. 070-271 80 00
E	Resista AB	Tel. 08-594 970 70
V	Emergoavis	Tel. +37167112530
W	Äf infrastruktur AB	Tel. 070 505 00 00
L	Landskapslaget AB	Tel. 08-442 48 20

UPPDRAG NR	BEFÄL AV	UPPDRAGSNUMMER
13020	AH	MN

2014.04.04.
NYBYGGNAD FLEKTBOSTADSHUS
PLAN 1 (KV), DEL 11

Lok
Ljus & Kraft

SKALA
A1:150
A3:100

NUMMER
E-64-1-4111

BEF

