

FÖRKLARINGAR  
DÄR EJ ANMÄT ANGES GÄLLER FÖLJANDE:  
APPARATER BREDVID VARANDRA ÄR MONTERADE  
UNDER GEMENSAM TAKKRAV.

SE ARKITEKTENS UPPSTÄLLNINGSRITNINGAR ÖVER KÖK OCH  
BADRUM FÖR EXAKTA APPARATPLACERINGAR.

LEDNINGAR OCH RÖR TILL LÄGENHETER SOM ÄR FÖRLAGDA I  
VERTIKLA SCHAFT ÄR REDOVISADE PÅ NÄTSCHEMAN.

LEDNING FÖR PASSAGEANLÄGGNING  
PARTYINMÅD 4x2x0,5  
LEDNING INOM LÄGENHETER  
OSKÄRMADE 4-PÅRS KABEL KAT 6  
LEDNING FÖR FASTIGHETSNET  
PARTYINMÅD 4x2x0,5

UTTAG 300 OG (INOM LÄGENHETER)  
UTTAG 1000 OG (INOM TEKNISKA UTRYMMEN)

☒ KORSKOPPLING FÖR MULTIMEDIALT MED  
MODULÄR ANSLUTNING TILL ELCENTRAL  
☐ MULTIMEDIALT UTGÅG FÖR ANTENN, TELEFON OCH  
DATA, DUBBELT I SKARMADE MODULÄRUTGÅG

☒ BRANDVARNARE

☐ UNDERCENTRAL FÖR PASSAGEANLÄGGNING

☐ KOMMUNIKATIONSMODUL

☐ DELNINGSBOKS PÅ VÄGG ÖVAN UNDER TAK

☐ IR-LÄSARE FÖR POSTEN

☐ I/O-BOX I ELSCH

☐ BERÖRINGSRI LÄSARE MED KNAPPANSLUTNING, UK 900 OHM

☐ BERÖRINGSRI LÄSARE, UK 900 OHM

☐ SPRIDNINGSPUNKT FÖR DÖRRMÖJL

☐ ELLÄS INGÅR I BE

☒ MIKROBRYTTARE INGÅR I BE

☒ KÄRMÖJLIGHET INGÅR I BE

☐ 10-PÅRSPLINT

☒ KNAPP 1200 OG FÖR STYRNING AV RÖKLÖSLIGA I

TRÄPPHUSSTÖPP LEDNING 4x2x0,5

STRÖMBRÖRIS VIA TRANSFORMATOR

LÄM ANSLUTNING TILL APPARATSKÅP I PLAN 1

APPARATLOSA ÖVAN DÖRRKÄRM FÖR VÄNING

AV RUMSTEMPERATUR

FÖR RITNINGAR ÖVER PLAN 3-6 ÄR LIG-ÄR

INFÖRT BREDVID GIVARSYMBOL


ELCENTRAL

☐ VP20 MELLAN ELCENTRAL OCH PLAN 1

☐ VP20 MELLAN REFERENSGIVARE, 2000 OG OCH PLAN 1

BET	ANT	RELATIONSHANDLING	NN	2016.02.15
		ÄNDRINGEN ANGES	SIGN	DATUM

## RELATIONSHANDLING

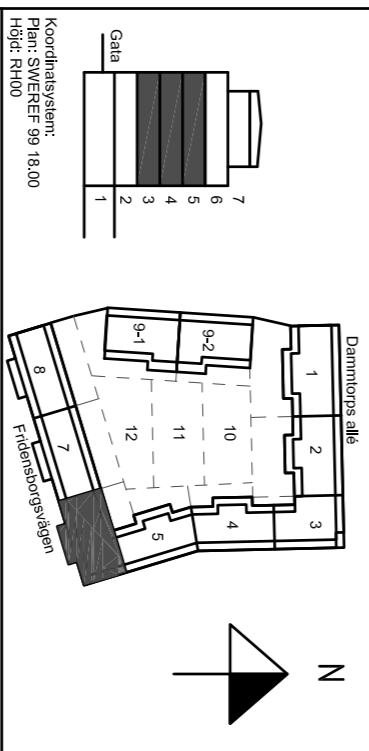

Kv. Liljekonvaljen  
JÄRVASTADEN, SOLNA

**SKANSKA**

A	Skanska Teknik	Tel. 070-4448 00 00
K	Bierking	Tel. 070-271 80 00
E	Resista AB	Tel. 08-594 970 70
V	Emergoavis	Tel. 3716711250
W	Äl Infrastruktur AB	Tel. 070 505 00 00
L	Landskapslaget AB	Tel. 08-442 48 20

UTRÖMMA	BRUK AV	UPPGÄVNING
13020	AH	MN

DATUM	SKAPAD AV	Wais Nordlund
2014.03.21		
NYBYGGNAD FLERBOSTADSHUS		
PLAN 3-5 (1-3 TR), TRH 6		

SKALA	NUMMER	BET
A1:150	E-64-1-2306	
A3:100		

