


B07


urspårning i golv
djup = 400


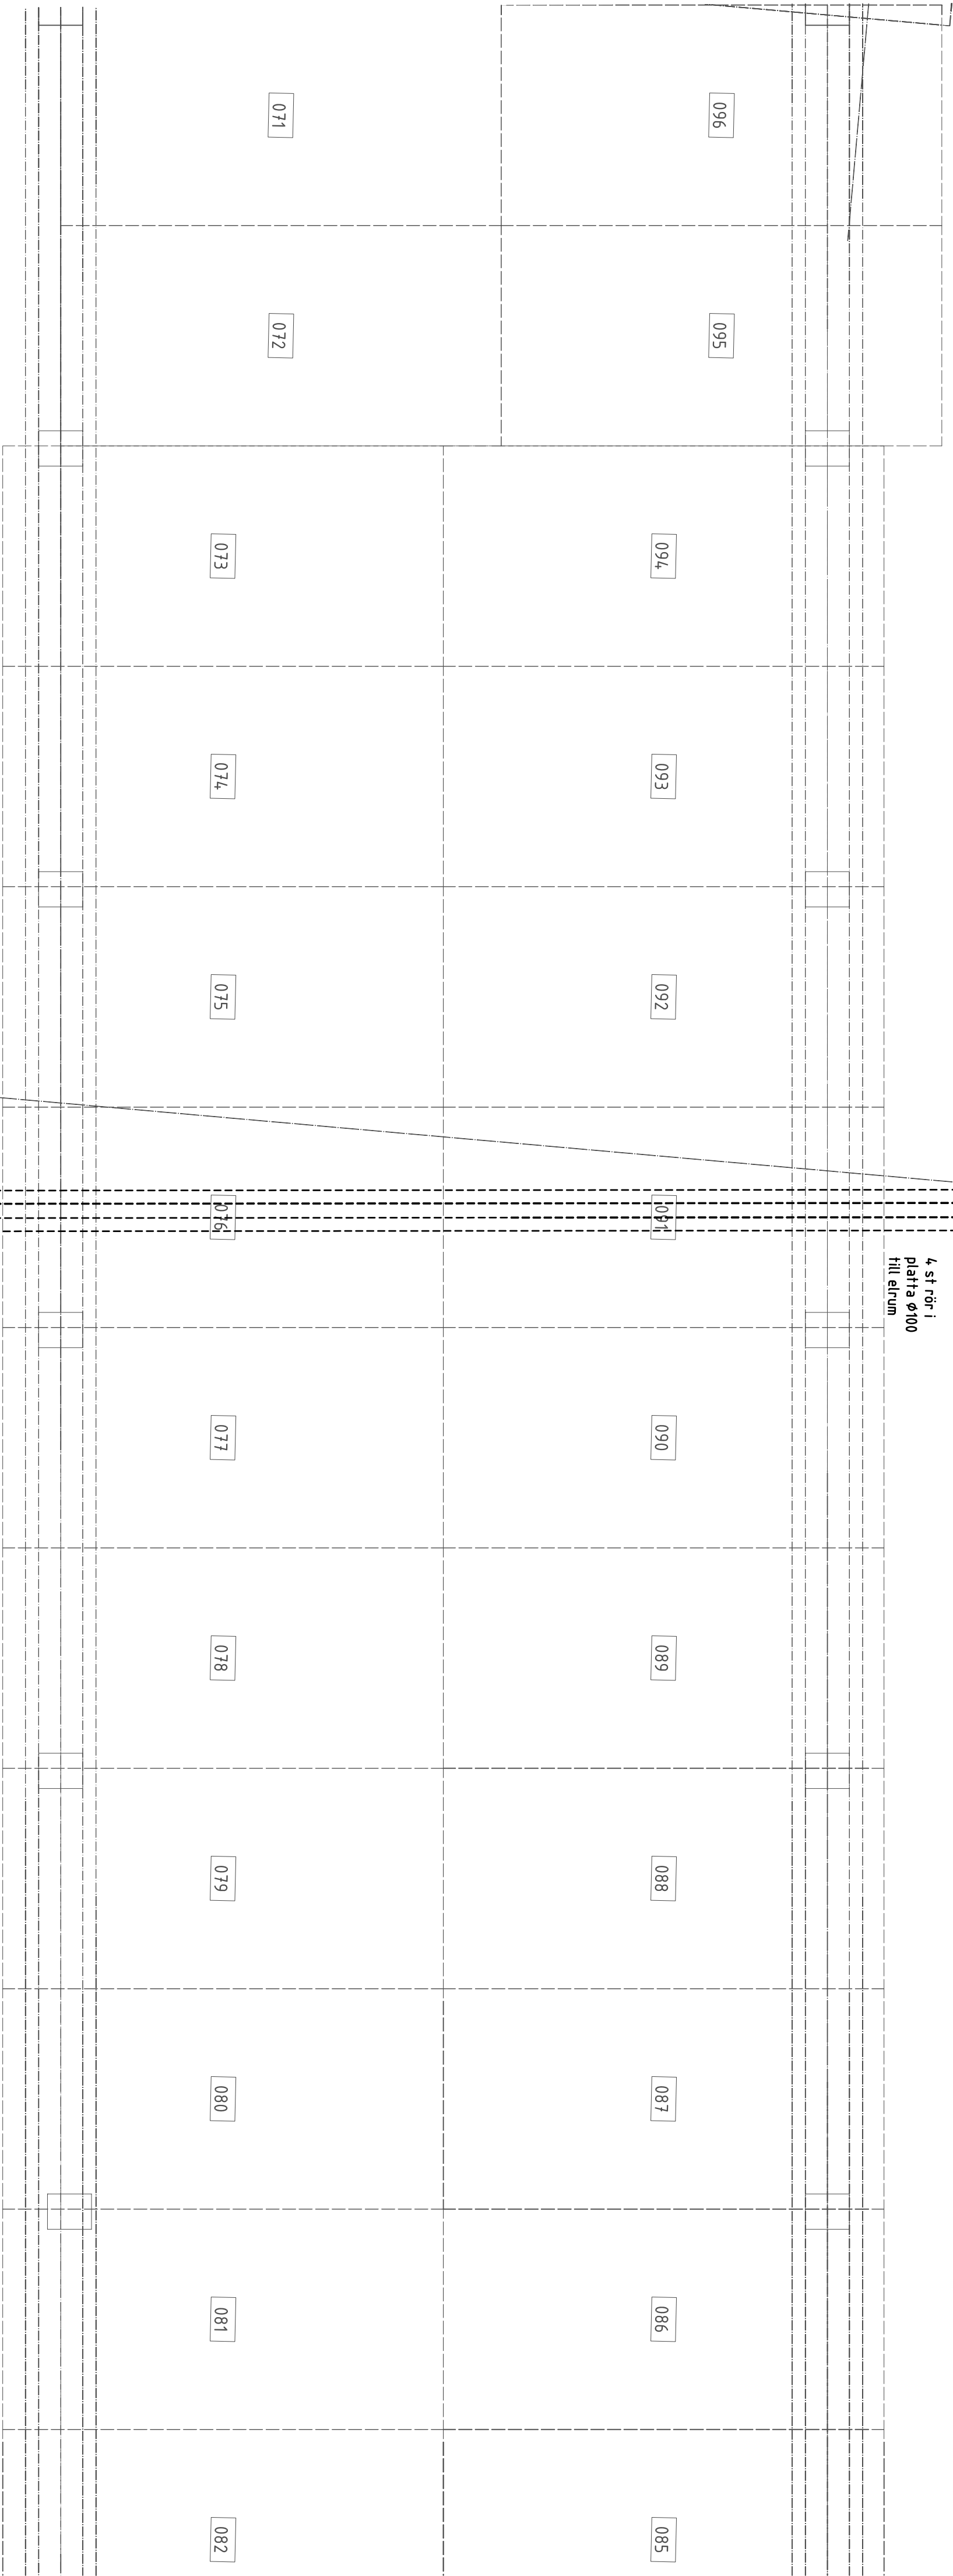

UTANFÖR HUSLIV

GARAGE
3908 m²

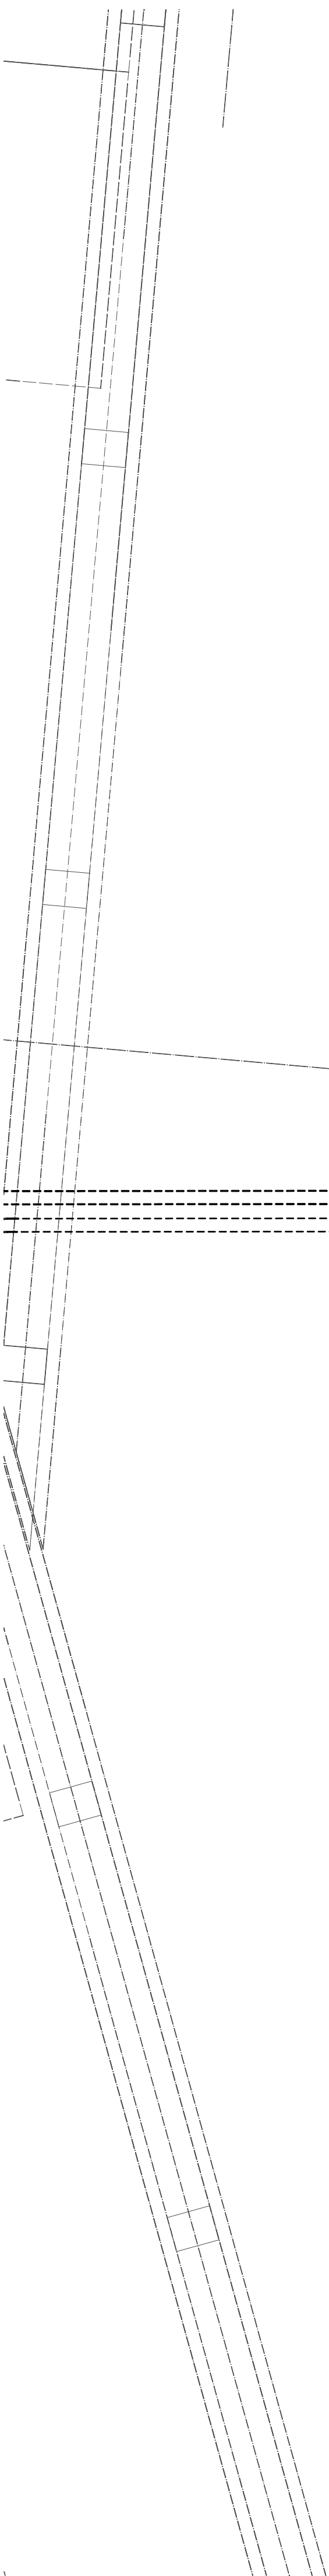


METER

0 1 2 5

BET	ANT	RELATIONSHANDLING	MN	2016.02.15
		ÄNDRINGEN ÅRSER	SRIN	DATUM

RELATIONSHANDLING

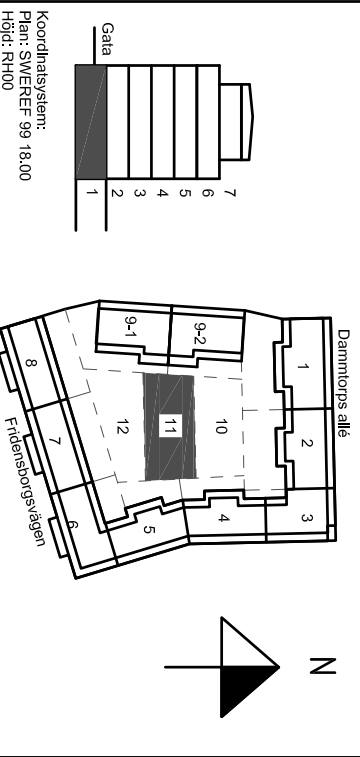

Kv. Liljekonvaljen
JÄRVASTADEN, SOLNA

SKANSKA

A	Skanska Teknik	Tel. 010-4448 00 00
K	Bierking	Tel. 010-271 80 00
E	Resista AB	Tel. 08-594 970 70
V	Emergoavis	Tel. +3767112350
W	Äf infrastruktur AB	Tel. 010 505 00 00
L	Landskapslaget AB	Tel. 08-442 48 20

UPPHÅLLAR	BEFÄL AV	UPPDRAGSANSVARIG
13020	MN	MN

NYBYGGNAD FLERBOSTADSHUS
GARAGE, PLAN 11 GOLV (KV) DEL 11



SKALA	NUMMER	BET
A1:150	E-61-1-4011	
A3:100		