

FÖRKLARINGAR  
DÄR EJ ANMÄNT ANGES GÄLLER FÖLJANDE:  
APPARATER BREDVID VARANDRA ÄR MONTERADE  
UNDER GEMENSAMT TAKRÄM.

SE ARKITEKTENS UPPSTÄLLNINGSRITNINGAR ÖVER KÖK OCH  
BADRUM FÖR EXAKTA APPARATPLACERINGAR.

LEDNINGAR OCH RÖR TILL LÄGENHETER SOM ÄR FÖRLAGDA I  
VERTIKLA SCHAKT ÄR REDOVISADE PÅ NÄTSCHEMAN.

LEDNING FÖR PASSAGEANLÄGGNING

PARTYINNAD 4x2x0,5

LEDNING INOM LÄGENHETER

OSKÄRMADE 4-PÄRS KABEL KAT 6

LEDNING FÖR FASTIGHETSNET

PARTYINNAD 4x2x0,5

UTTAG 300 ÖG (INOM LÄGENHETER)

UTTAG 1000 ÖG (INOM TEKNISKA UTRYMMEN)

☒ KORSKOPPLING FÖR MULTIMEDIAKT MED

MODUL APPARATER INBYGGT I ELCENTRAL.

☐ MULTIMEDIAUTTAG FÖR ANTENN, TELEFON OCH

DATA. DUBBELT SKÄRMAT MODULROTTLAG

☒ BRANDVARNARE

☐ UNDERCENTRAL FÖR PASSAGEANLÄGGNING.

☐ KOMMUNIKATIONSMODUL

☐ DELNINGSSBOX PÅ VÄGG ÖVAN UNDER TAK.

☐ IR-LÄSARE FÖR POSTEN.

☐ I/O-BOX I ELINISCH.

☐ BERÖRINGSRI LÄSARE MED KNÄPPSATS, UK 900 OM

BERÖRINGSRI LÄSARE, UK 900 OM.

☐ SPRIDNINGSPUNKT FÖR DÖRRMÖJÖ

ELLÄS INGAR I BE.

☐ MIKROBRYTTARE INGAR I BE.

☐ KARNOVÄRFÖRÖRNING INGAR I BE.

☐ 10-PÄRSPLINT

☐ KNÄPP 1200 ÖG FÖR STYRNING AV RÖKLUCKA I

TRÄPPHUSLOPP. LEDNING 4x2x0,5.

STRÖMFÖRÖRIS VIA TRANSFORMATOR.

LÄRM ANSLUTS TILL APPARATSKÅP I PLAN 1.

APPARATDOSSA ÖVAN DÖRRKÄRM FÖR MATNING

AV RUMSTEMPERATUR.

FÖR RITNINGAR ÖVER PLAN 3-6 ÄR LGH-NR

INFÖRT BREDVIS GIVARSYMBOL.

2 ST VP20 MELLAN VÄTTEFÖRDELARE OCH

ELECENTRAL.

☐ VP20 MELLAN ELECENTRAL OCH PLAN 1.

☐ VP20 MELLAN REFERENSGIVARE, 2000 ÖG OCH PLAN 1.

☐ FÖRBEREDES MED KANALISATION FÖR :

- MAGNETKONTAK I DÖRRKÄRM

- ELLÄS I DÖRRKÄRM

- MIKROBRYTTARE I DÖRRBLAD

- KODLÄS


☐ OPTYGNING TILL LÄGENHETER.

SE E-64-3-8-100, -200

☐ KANALISATION VP20 PÅ VIND MELLAN HISSSCHAKT

BEF.	ANT.	RELATIONSHANDLING	NR.	2016.02.15
		ANMÄRKNING	ANMÄRKNING	ANMÄRKNING

## RELATIONSHANDLING

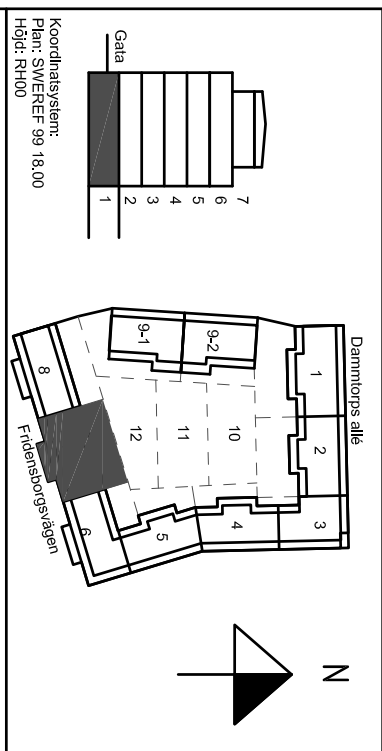

Kv. Liljekonvaljen  
JÄRVASTADEN, SOLNA

**SKANSKA**

A	Skanska Teknik	Tel. 070-4448 00 00
K	Bierking	Tel. 070-271 80 00
E	Resista AB	Tel. 08-594 970 70
V	Emergoavis	Tel. 37167112550
W	Älforsstruktur AB	Tel. 070 505 00 00
L	Landskapslaget AB	Tel. 08-442 48 20

UPPMÄTT 13020	BEFÄL AV AH	UPPMÄTT 13020
------------------	----------------	------------------

NYBYGGNAD FLEKTBOSTADSHUS  
PLAN 1 (KV), TRH 7

**Lok**  
Ljus & Kraft

SKALA  
A1:150  
A3:100

NUMMER  
E-64-1-2107

TELESYSTEM  
Telesystem

BEF.