




DELPLAN GÅRDSBRUNN
1:10

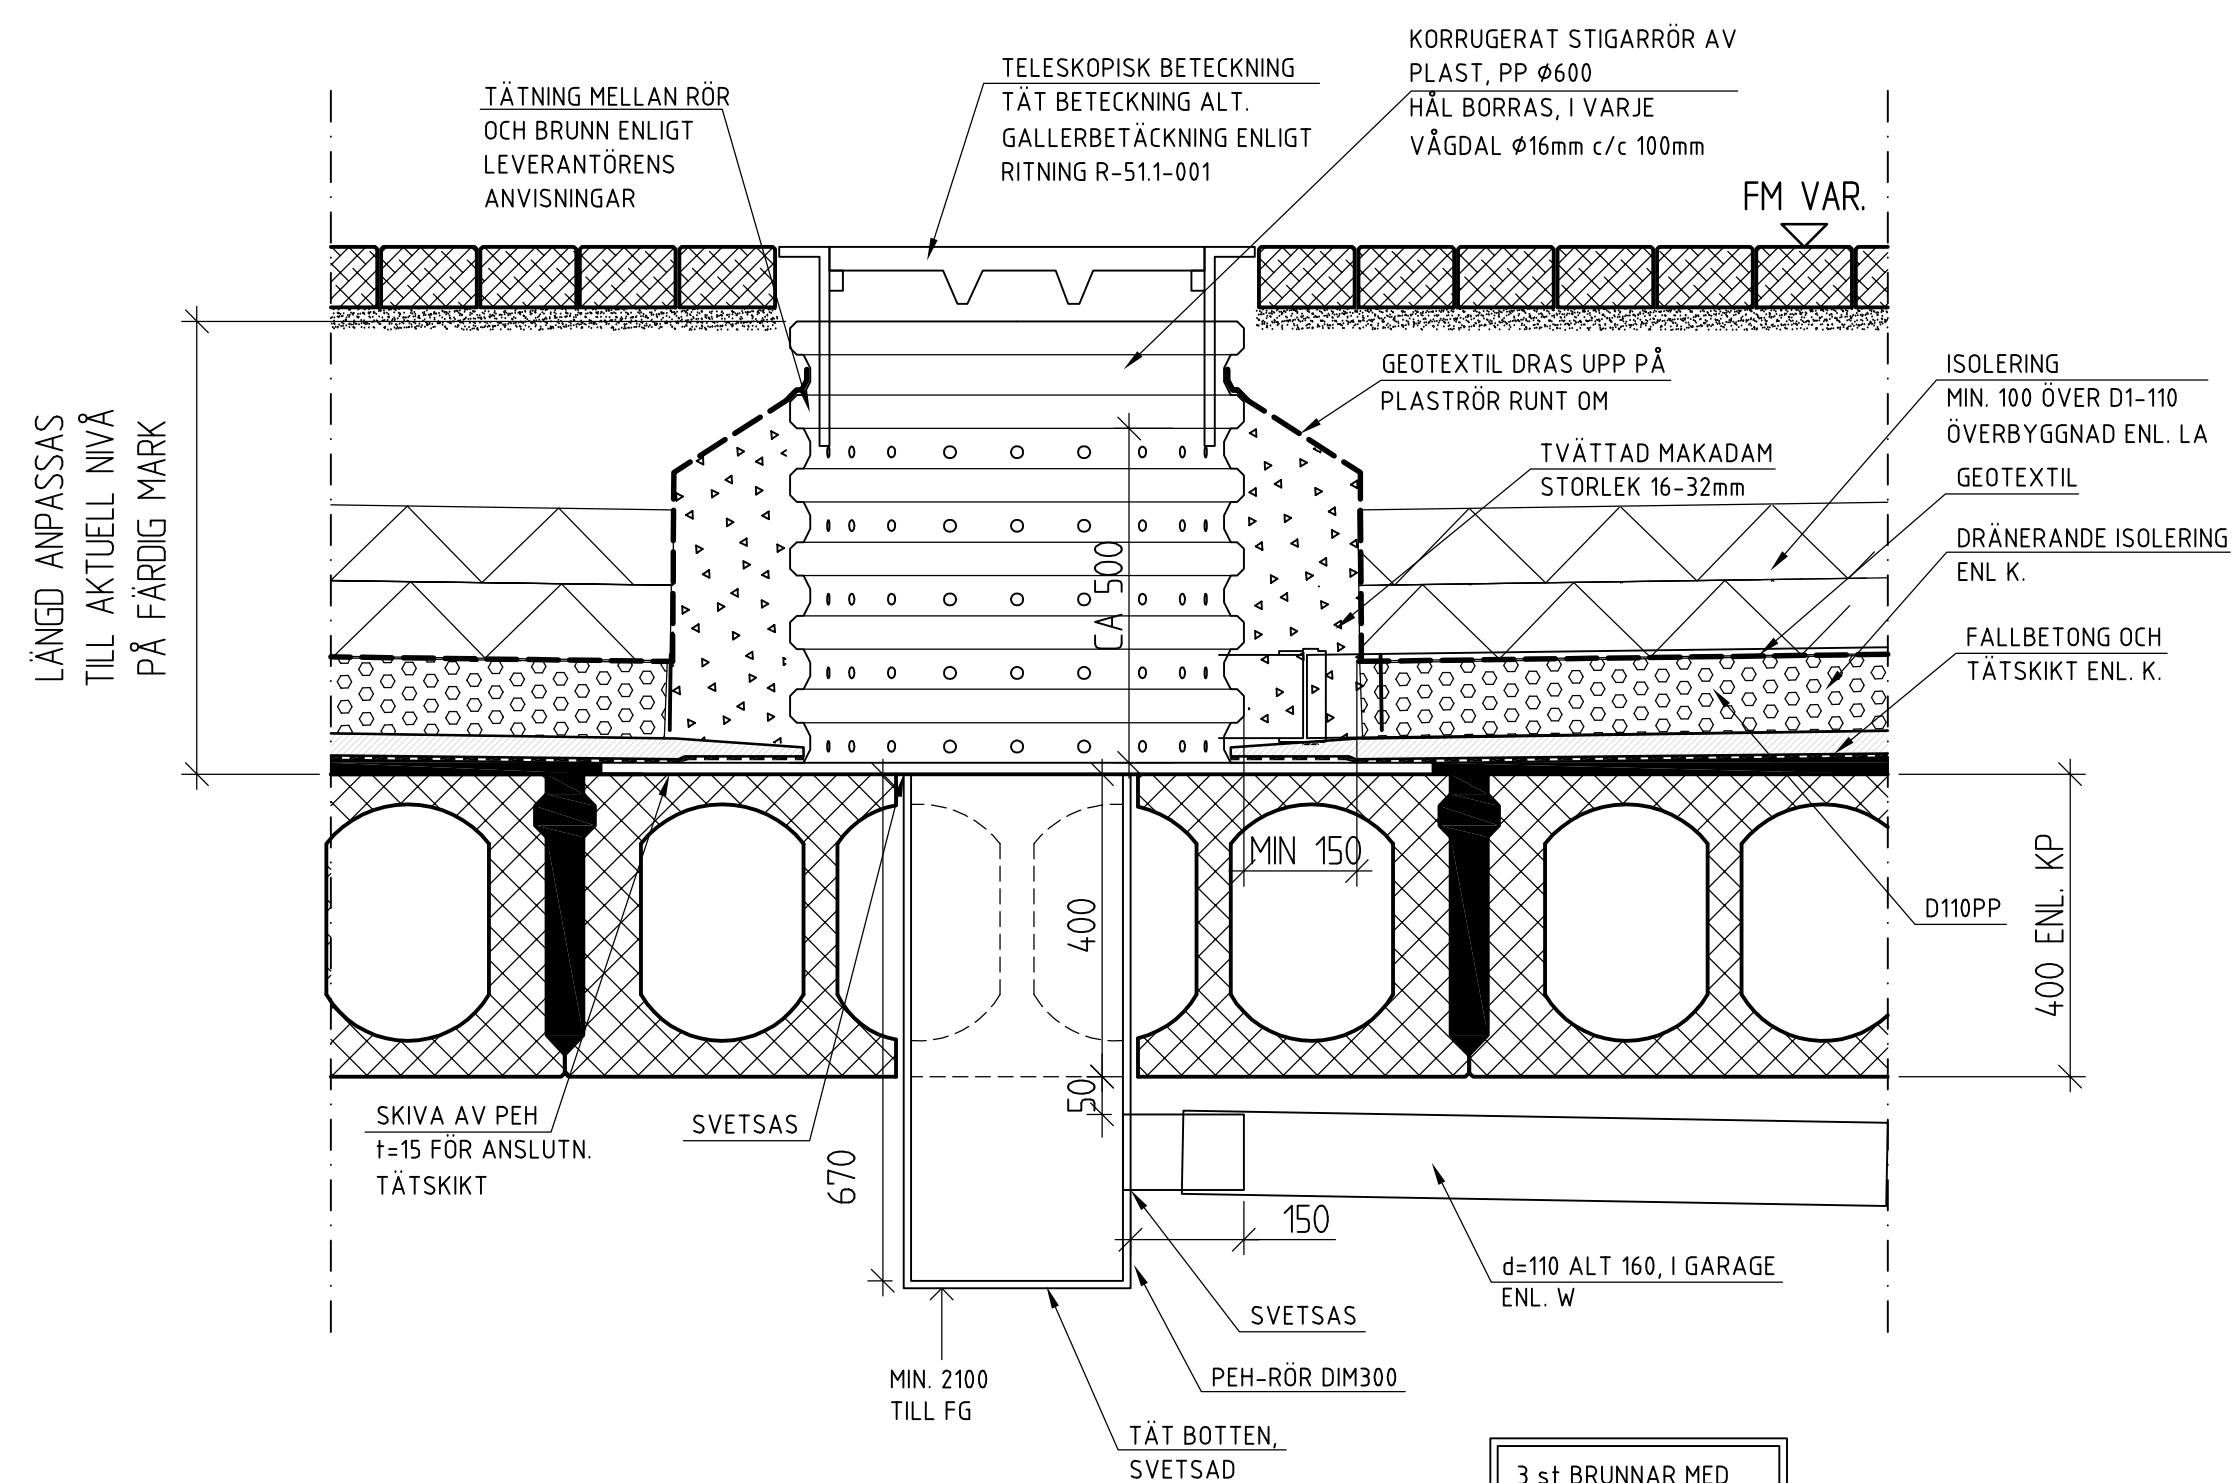

1. GÅRDSBRUNN

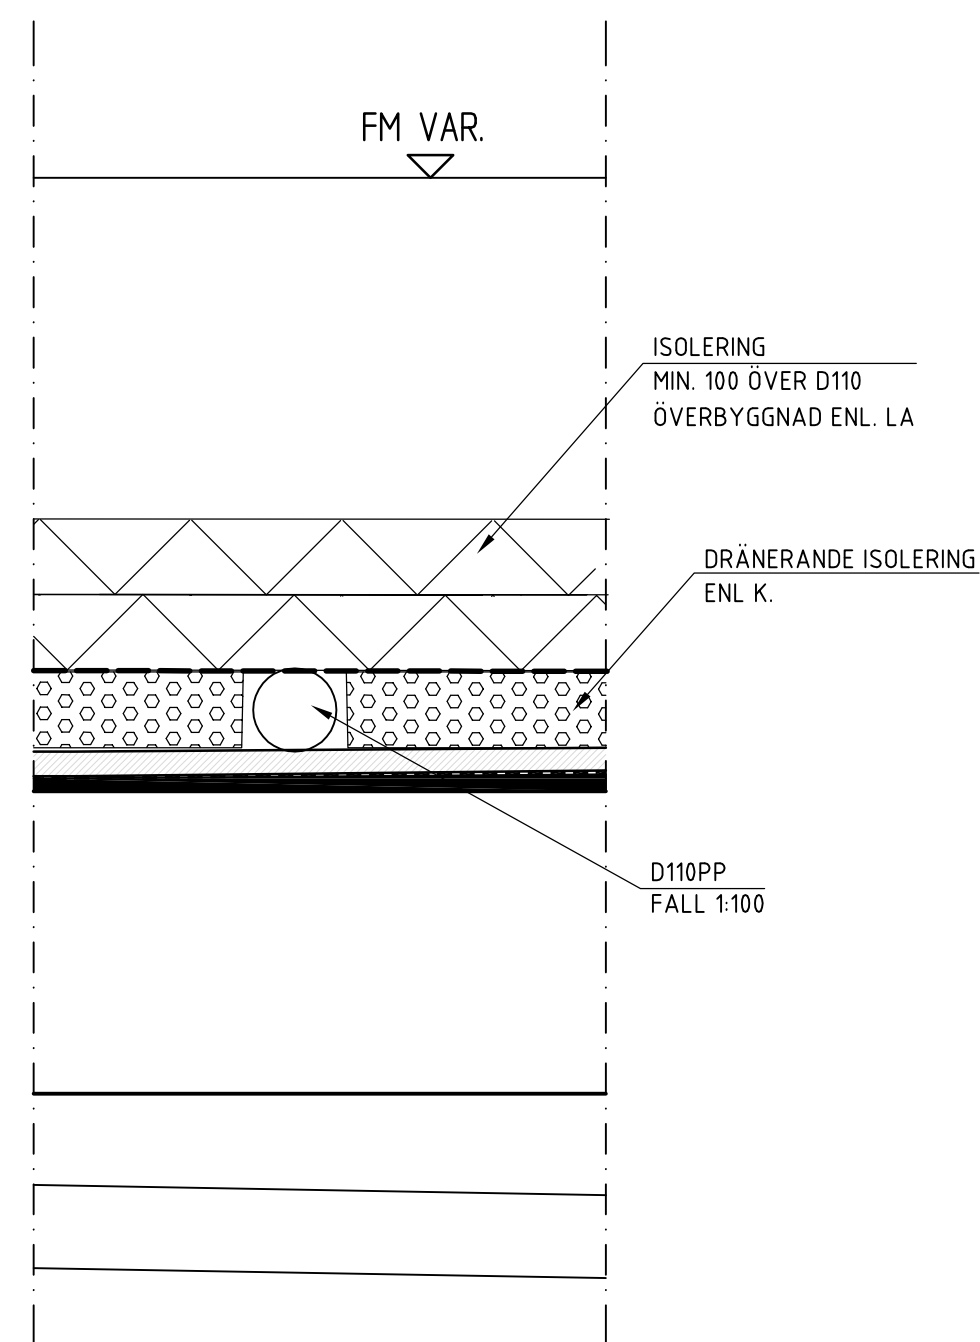

2. PRINCIP, DAGVATTENLEDNING TILL GÅRDSBRUNN FRÅN STUPRÖR OCH YTVATTENBRUNNAR (YTVATTENBRUNNAR ENLIGT LA)

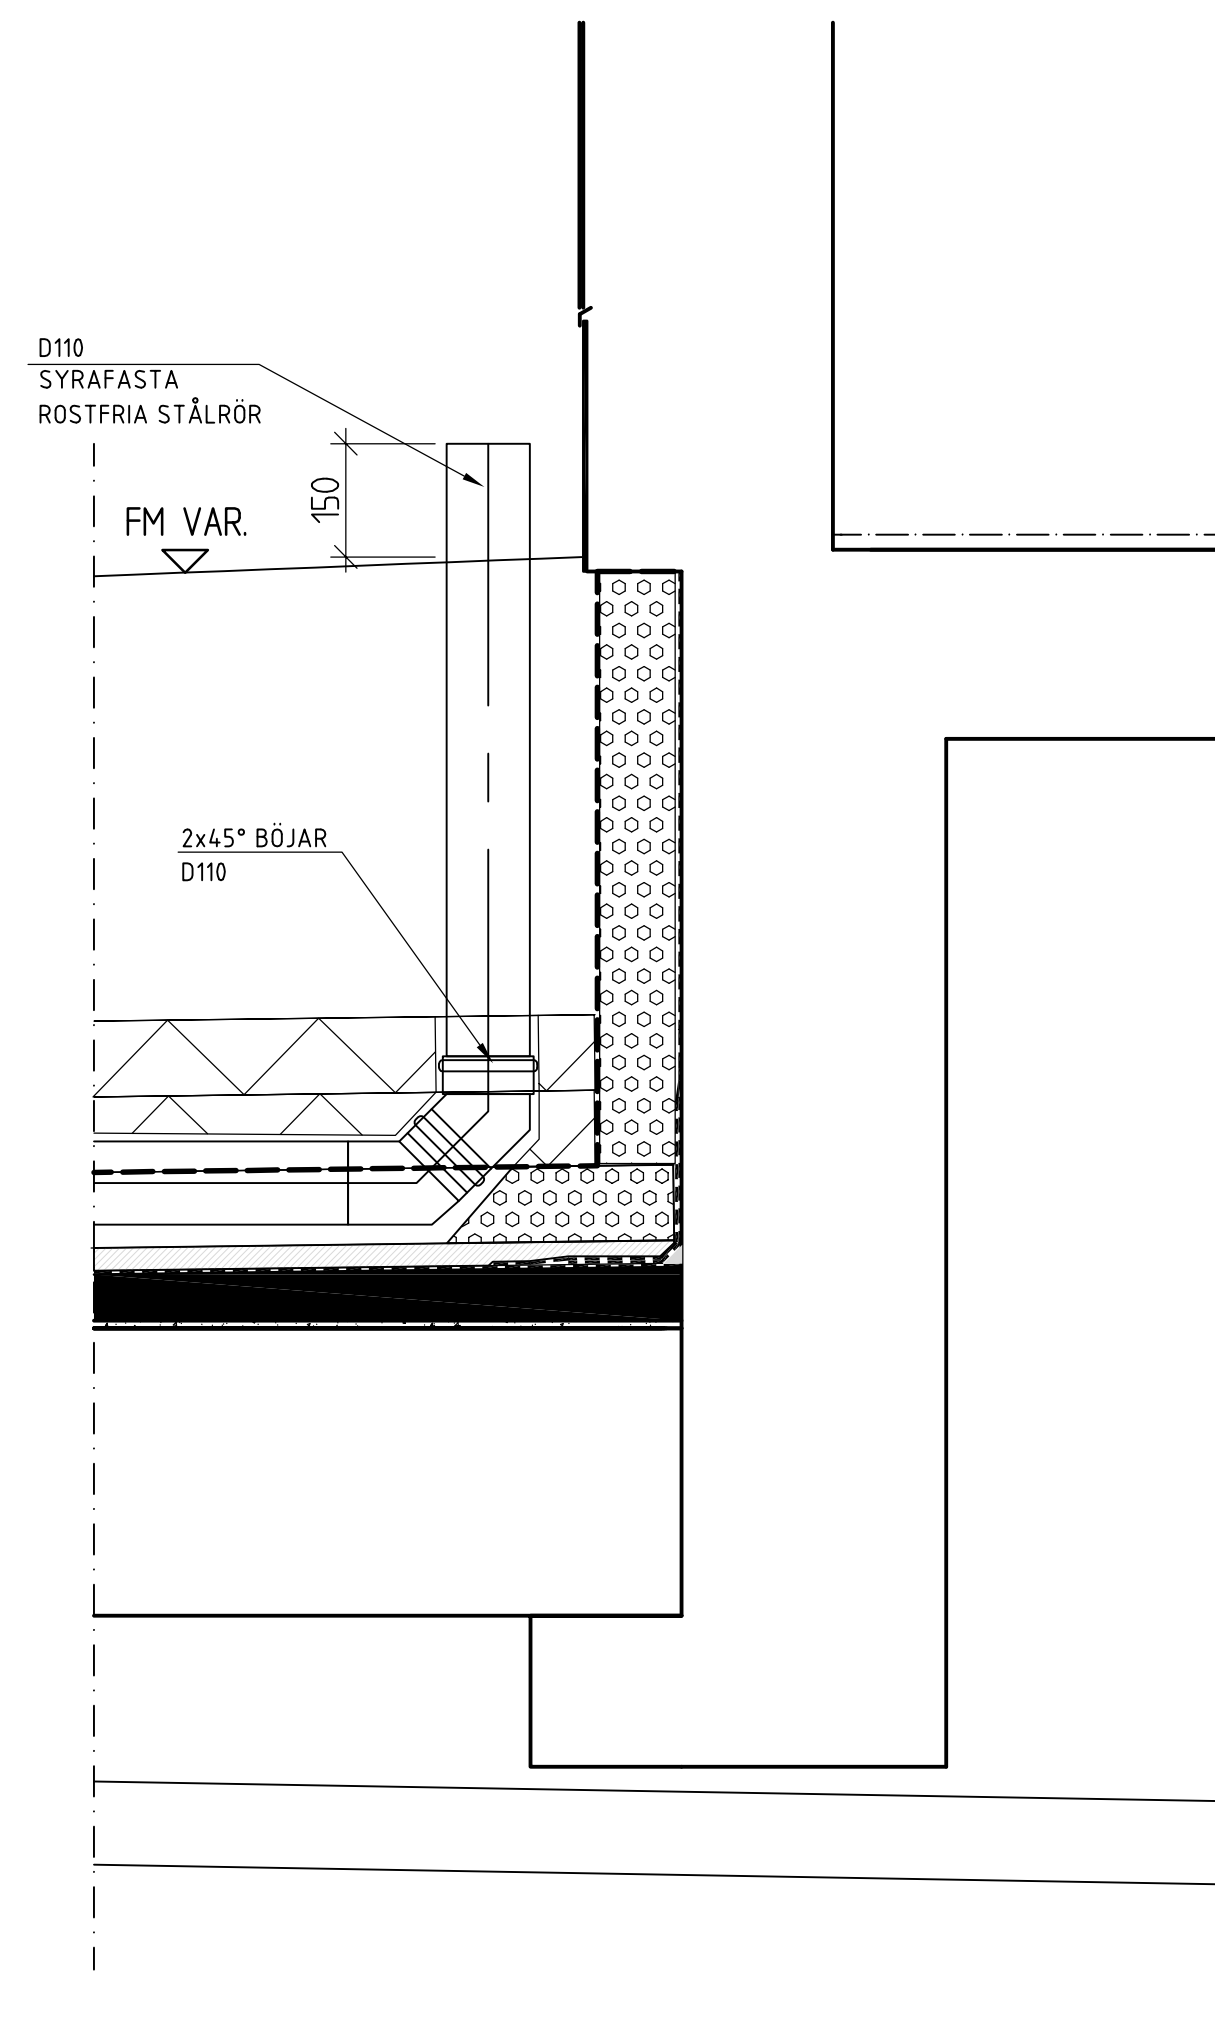

3. PRINCIP, STUPRÖRSANSL.

FÖRKLARINGAR

ALLA MÅTT I MM.
MÅTT FÖR BRUNN KONTROLLERAS PÅ PLATS FÖRE
TILLVERKNING.

BET	ÄNDRINGEN AVSER	DATUM	SIGN
RELATIONSHANDLING			
KV. LILJEKONVALJEN			
JÄRVASTADEN			
SKANSKA			
<input type="checkbox"/>	E		
<input type="checkbox"/>	I		
<input type="checkbox"/>	A		
<input type="checkbox"/>	K	BJERKING AB	tel: 010-211 80 00
<input type="checkbox"/>	M		
<input type="checkbox"/>	V		
<input checked="" type="checkbox"/>	R	BJERKING AB	tel: 010-211 80 00
UPPGÄRAG NR	13U23114	RITAD KONSTR. AV	UPPGÖR. ANSV.
		JLT	LCO
DATUM	2016-02-15	ANSVARIG	
		JLT	
KV LILJEKONVALJEN			
DETALJER			
DAGVATTEN			
SIGNAL		NUMMER	BET
A1	1:10	R-515-001	
A3	1:20		