

FÖRKLARINGAR

DÄR EJ ANNA T ANGES GÄLLER FÖLJANDE:

- ELCENTRAL INKL. BREDBANDSUTRUSTNING
- STRÖMSTÄLLARE OCH 1-VÄGS UTTAG MONTERADE UNDER GEMENSAM TÄCKRAM.
- 2-VÄGS UTTAG INDRUHUS. 300 ÖG.
- 1-VÄGS UTTAG BALKONG/UTEPLATS. 650 ÖG
- 3 ST UTTAG I HÖRNBOKS PÅ VÄGG MOT ÖVERSKÅP.
- UTTAG FÖR SPIS/HALL/UGN LEDNING 50Z,5.
- 1-VÄGS UTTAG FÖR DISKMASKIN. 500 ÖG.
- 1-VÄGS UTTAG FÖR ELÅKT. 2000 ÖG.
- 1-VÄGS UTTAG FÖR KYL/Frys 2200 ÖG.
- 1-VÄGS UTTAG FÖR MİKROVÄGGSGU. 1700 ÖG.
- UTTAG FÖR UGN. 1700 ÖG. LEDNING 50Z,5
- UTTAG FÖR SPOTLIGHT. UNDER ÖVERSKÅP
- 2 ST 1-VÄGS UTTAG FÖR TVÄTTMASKIN/ TORKTUMLARE MONTERADE VERTIKALT UNDER GEMENSAM TÄCKRAM. 800 ÖG SEPARAT AVSKÄRADE
- 1-VÄGS UTTAG FÖR TVÄTTMASKIN. 800 ÖG.
- KANALISATION FÖR RÖNSTEROSTAT TILL ELGOLV VÄRME. 1900 ÖG. OCH TEMPERATURGIVARE. 100LV INSTALLERAS. ANSLUTNING AV BADRUMSSKÅP I BADRUM
- KANALISATION FÖR HÄNDUKSTÖRK.
- SPÄNNINGSUTJÄMNING AV VENTILKÄNSKANAL. ANSLUTS MED SVEP LEDNING 10Z,5
- AUTOMATISK DÖRRÖPPNARE
- ARBÄGSKONTAKT

- LEDNING 30Z,5
- EO/FÖ INFÄLLT I RÖR.
- EO-AL/FÖD-AL PÅ STEGE/RÄNNA.
- EO/FÖD FRITT PÅ VÄGG/ TAK.
- G- IGOLV 50Z,5 TILL ARMATYRER I GARAGE, TRAPPHUS OCH KORRIDORER.


- ARMATYRER -T DIKT TAK -I INFÄLLD -P PENDLAD -V VÄGG -U UNDER ÖVERSKÅP

- L20 1800 ÖG.
- L22 1800 ÖG.
- L24 MÄTNING AV BELYSNING BAKOM HUSNUMMER.

- INSTALLATION FÖR ELGOLV VÄRME UTFÖRD
- INSTALLATION FÖR HÄNDUKSTÖRK UTFÖRD

RELATIONSHANDLING

BET	ANF	RELATIONSHANDLING	MN	2016.02.15
		ANMÄRKNING SVAR	SKEN	DATUM

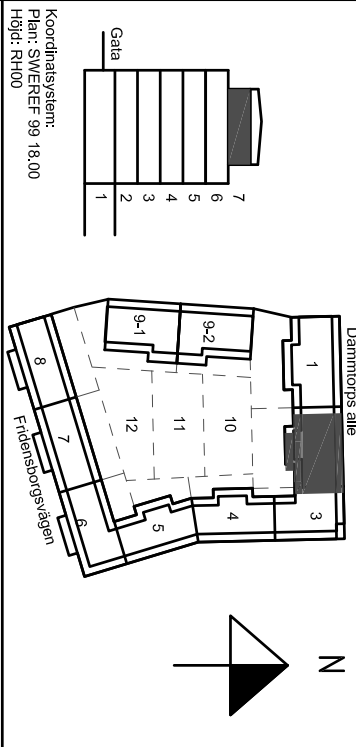

Kv. Liljekonvaljen  
JÄRVASTADEN, SOLNA

SKANSKA

A	Skanska Teknik	Tel. 070-448 00 00
K	Björking	Tel. 070-211 80 00
E	Reesia AB	Tel. 08-594 970 70
V	Energisys	Tel. +3716712350
W	Äf Infrastruktur AB	Tel. 070 505 00 00
L	Landskapslaget AB	Tel. 08-442 48 20

UPPDRAGS- NUMMER	13020	UTFÖR- AV	ÅH	ANSÖKAN- AV	MN	UPPDRAGS- NUMMER
DATUM	2014.04.16	ANSÖKAN- AV	Mats Nordlund			

NYBYGGNAD FLERBOSTADSHUS PLAN 7 (5 TR), TRH 2	Kraft och belysningsystem	NUMMER	E-63-1-1702	I BET
SKANSKA Ljus & Kraft				