

FÖRKLARINGAR
DÄR EJ ANMÄT ANGES GÄLLER FÖLJANDE:
APPARATER BREDDVID VARANDRA ÄR MONTERADE UNDER GEMENSAMT TAKKÄRM.

SE ARKITEKTENS UPPSTÄLLNINGSRITNINGAR ÖVER KÖK OCH BADRUM FÖR EXAKTA APPARATPLACERINGAR.

LEDNINGAR OCH RÖR TILL LÄGENHETER SOM ÄR FÖRLAGDA I VERTIKLA SCHAKT ÄR REDOVISADE PÅ NÄTSCHEMAN.

LEDNING FÖR PASSAGEANLÄGGNING
PARTYINNAD 4,2x20,5
LEDNING INOM LÄGENHETER
OSKARAD 4--PARS KABEL KAT 6
LEDNING FÖR FASTIGHETSNET
PARTYINNAD 4,2x20,5

UTTAG 300 OG (INOM LÄGENHETER)
UTTAG 1000 OG (INOM TEKNISKA UTTRYMMEN)

☒ KORSKOPPLING FÖR MULTIMEDIAKT MED MODULAPPARATER INBYGGT I ELCENTRAL.
☐ MULTIMEDIAUTTAG FÖR ANTENN, TELEFON OCH DATA. DUBBELT SKÄRMAT MODULUTTAG.
☒ BRANDVARNARE

☐ UNDERCENTRAL FÖR PASSAGEANLÄGGNING.
☐ KOMMUNIKATIONSMODUL
☐ DELNINGSBOKS PÅ VÄGG ÖVAN UNDER TAK.
☐ IR-LÄSARE FÖR POSTEN.
☐ I/O-BOX I ELINISCH.
☐ BERÖRINGSRI LÄSARE MED KNÄPPSATS, UK 900 OM.
☐ BERÖRINGSRI LÄSARE, UK 900 OM.
☐ SPRIDNINGSPUNKT FÖR DÖRRMÖJ
ELLÄS INGAR I BE.
☐ 3

☒ MIKROBRYTTARE INGAR I BE.
☒ KÄRHÖVVERFÖRÖRNG INGAR I BE.
☐ 10-PARSPLUNK
☐ 10-PARSPLUNK

☐ KNAPP 1200 OG FÖR STYRNING AV RÖKLUCKA I TRÄPPHUSLOPP. LEDNING 4,2x20,5.
STRÖMFÖRÖRÖRS VIA TRANSFORMATOR.
LÄRM ANSLUTS TILL APPARATSKÄP I PLAN 1.

APPARATDOSSA ÖVAN DÖRRKÄRM FÖR MATNING AV RUMSTEMPERATUR.
FÖR RITNINGAR ÖVER PLAN 3-6 ÄR IGH-NR INFÖRT BREDDVIS GIVARSYMBOL.

☐ 2 ST VP20 MELLAN VATTENFÖRDELARE OCH ELCENTRAL.

☐ VP20 MELLAN ELCENTRAL OCH PLAN 1.


☐ VP20 MELLAN REFERENSGIVARE, 2000 OG OCH PLAN 1.

☐ FÖRBEREDS MED KANALISATION FÖR :
- MAGNETKONTAK I DÖRRKÄRM
- ELLÄS I DÖRRKÄRM
- MIKROBRYTTARE I DÖRRBLAD
- KÖLLÄS

☐ OPTÖNING TILL LÄGENHETER.
SE E-64-3-8-100, -200
☐ KANALISATION VP20 PÅ VIND MELLAN HISSSCHAKT

BEF	ANT	RELATIONSHANDLING	NN	2016.02.15
NR	ANV	ANV	SR	DATA

RELATIONSHANDLING

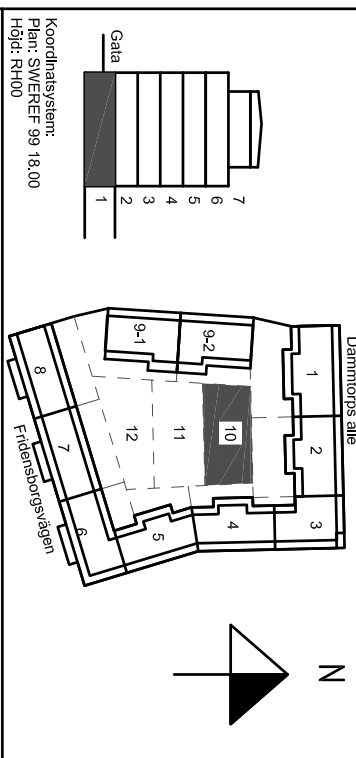

Kv. Liljekonvaljen
JÄRVASTADEN, SOLNA

SKANSKA

A	Skanska Teknik	Tel. 070-4448 00 00
K	Bierking	Tel. 070-271 80 00
E	Resista AB	Tel. 08-594 970 70
V	Emergoavis	Tel. +37167112530
W	Äf infrastruktur AB	Tel. 070 505 00 00
L	Landskapslaget AB	Tel. 08-442 48 20

UPPDRAG NR	BEFÄL AV	UPPDRAGSNUMMER
13020	AH	MN

2014.04.04.
NYBYGGNAD EIERBOSTADSHUS
PLAN 1 (KV), DEL 10

Lok

Ljus & Kraft

SKANSKA

A1:150

A3:100

NUMMER

E-64-1-4110

Telesystem

BEF

..\\..\\A\\modell\\A-40-P-0100.dwg ..\\RITDEF\\fork64_typ.dwg

PL0: 2016-01-31 22:08 S:\\PROJEKT\\2013\\13020\\E\\V\\MODELL\\E-64-P-0100.DWG MATS