


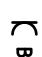
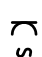

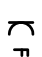
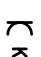
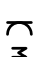
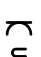
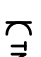

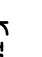
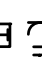









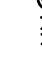



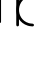
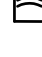

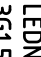
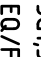
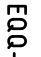
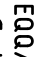
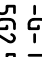
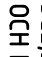

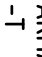
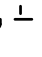
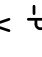
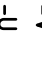

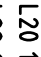
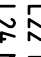
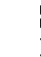







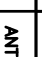



























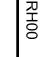



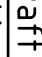






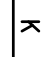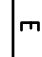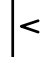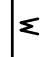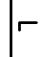


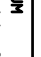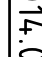FÖRKLARINGAR

DÄR EJ ANMÄT ANGES GÄLLER FÖLJANDE:

-  EL-CENTRAL INKL. BREDBANDSUTRUSTNING
-  2-VÄGS UTTAG MONHUS, 300 ÖG.
-  1-VÄGS UTTAG BALKONG/UTERPLATS, 650 ÖG
-  3 ST UTTAG I HÖRNBOKS PÅ VÄGG MOT ÖVERSKÅP
-  UTTAG FÖR SPIS/HALL/UGN LEDNING 50/2,5
-  1-VÄGS UTTAG FÖR DISKMASKIN, 500 ÖG.
-  1-VÄGS UTTAG FÖR FLÅKT, 2000 ÖG.
-  1-VÄGS UTTAG FÖR KYL/Frys 2200 ÖG.
BET	ANT	RELATIONSHANDLING	MN	2016.02.15
RELATIONSHANDLING				
				

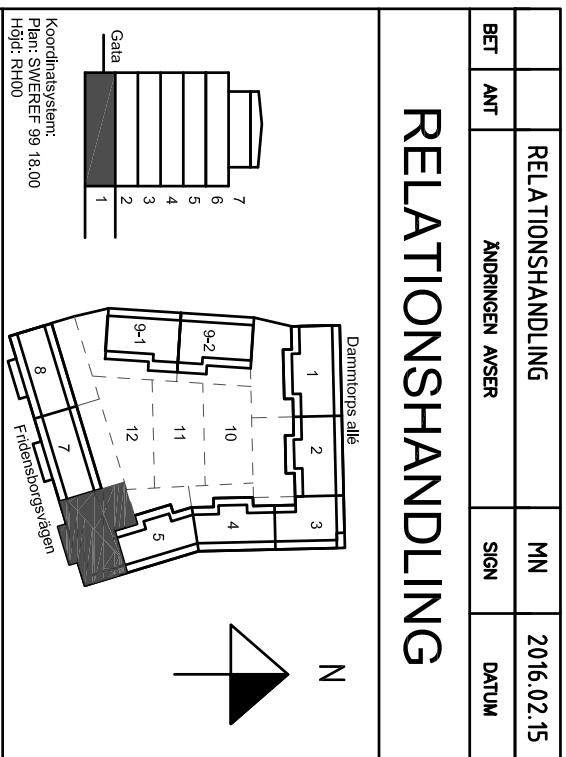Kv. Liljekonvaljen  
JÄRVASTADEN, SOLNA


SKANSKA

A	Skanska Teknik	Tel. 070-4448 00 00
K	Bierking	Tel. 070-271 80 00
E	Resista AB	Tel. 08-594 970 70
V	Emagway AB	Tel. 3716711250
W	Älforsstrukt AB	Tel. 070 505 00 00
L	Landskapslaget AB	Tel. 08-442 48 20

UPPDRAGS TID 2014.03.21	UPPDRAGS TID 2014.03.21
-------------------------------	-------------------------------

NYBYGGNAD FLERBOSTADSHUS PLAN 1 (KV), TRH 6
--

Kraft och belysningsystem



Ljus & Kraft

SKANSKA  
A1150

NUMMER  
E-63-1-2106

BET  
A31100