


BET	ANT	RELATIONSHANDLING	MN	2016.02.15
		ÄNDRINGEN ÅRSER	SRIN	DATUM

### RELATIONSHANDLING

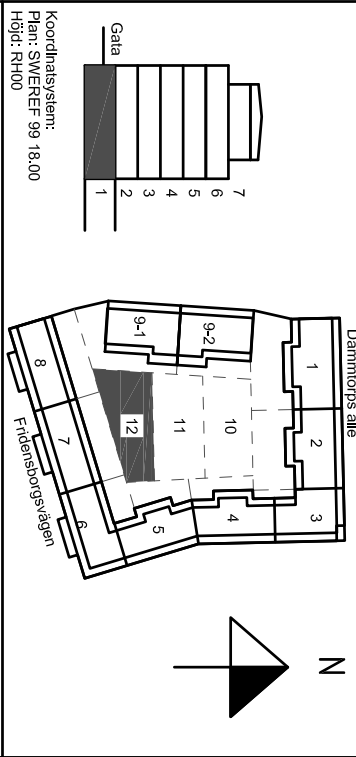

Kv. Liljekonvaljen  
JÄRVASTADEN, SOLNA

**SKANSKA**

A	Skanska Teknik	Tel. 070-4448 00 00
K	Bierking	Tel. 070-271 80 00
E	Resista AB	Tel. 08-594 970 70
V	Emgövarvits	Tel. +37167112550
W	Älforsstruktur AB	Tel. 070 505 00 00
L	Landskapslaget AB	Tel. 08-442 48 20

UPPDRAG	BETÄL AV	UPPDRAGSNUMMER
T3020	MN	MN

NYBYGGNAD FLERBOSTADSHUS  
GARAGE, PLAN 11 GOLV (KV) DEL 12

Kanalisatjonssystem



SKALA	NUMMER	BET
A1:150	E-61-1-4012	
A3:100		