



ANSLUTNINGAR
TVÄTTMASKINER:
ⓐ KV1-24-12 UT FRÅN SCHAKT UNDER BANK. DISKMASKINS-
AVSTÄNGNING MÖRRA INXX MONTERAS I BANK
ⓑ KV1-24-12 VERTIKAL DRAGNING FRÅN TAK. AVSLUT MED
AV63-12 (BALLOFIX)
ⓒ KV1-24-12 ANSL. TILL LEDNING UNDER TVÄTTSTÄLL. AVSLUT
MED AV63-12 (BALLOFIX)
ⓓ DISKMASKINER EJ PLACERADE BREDVID DISKHO. KV1-33-16
KLAMRAS UNDER BANK. DISKMASKINER LEVERERAS MED
FÖRÄNGO AVLOPPSLANG (INGÅR I BE).

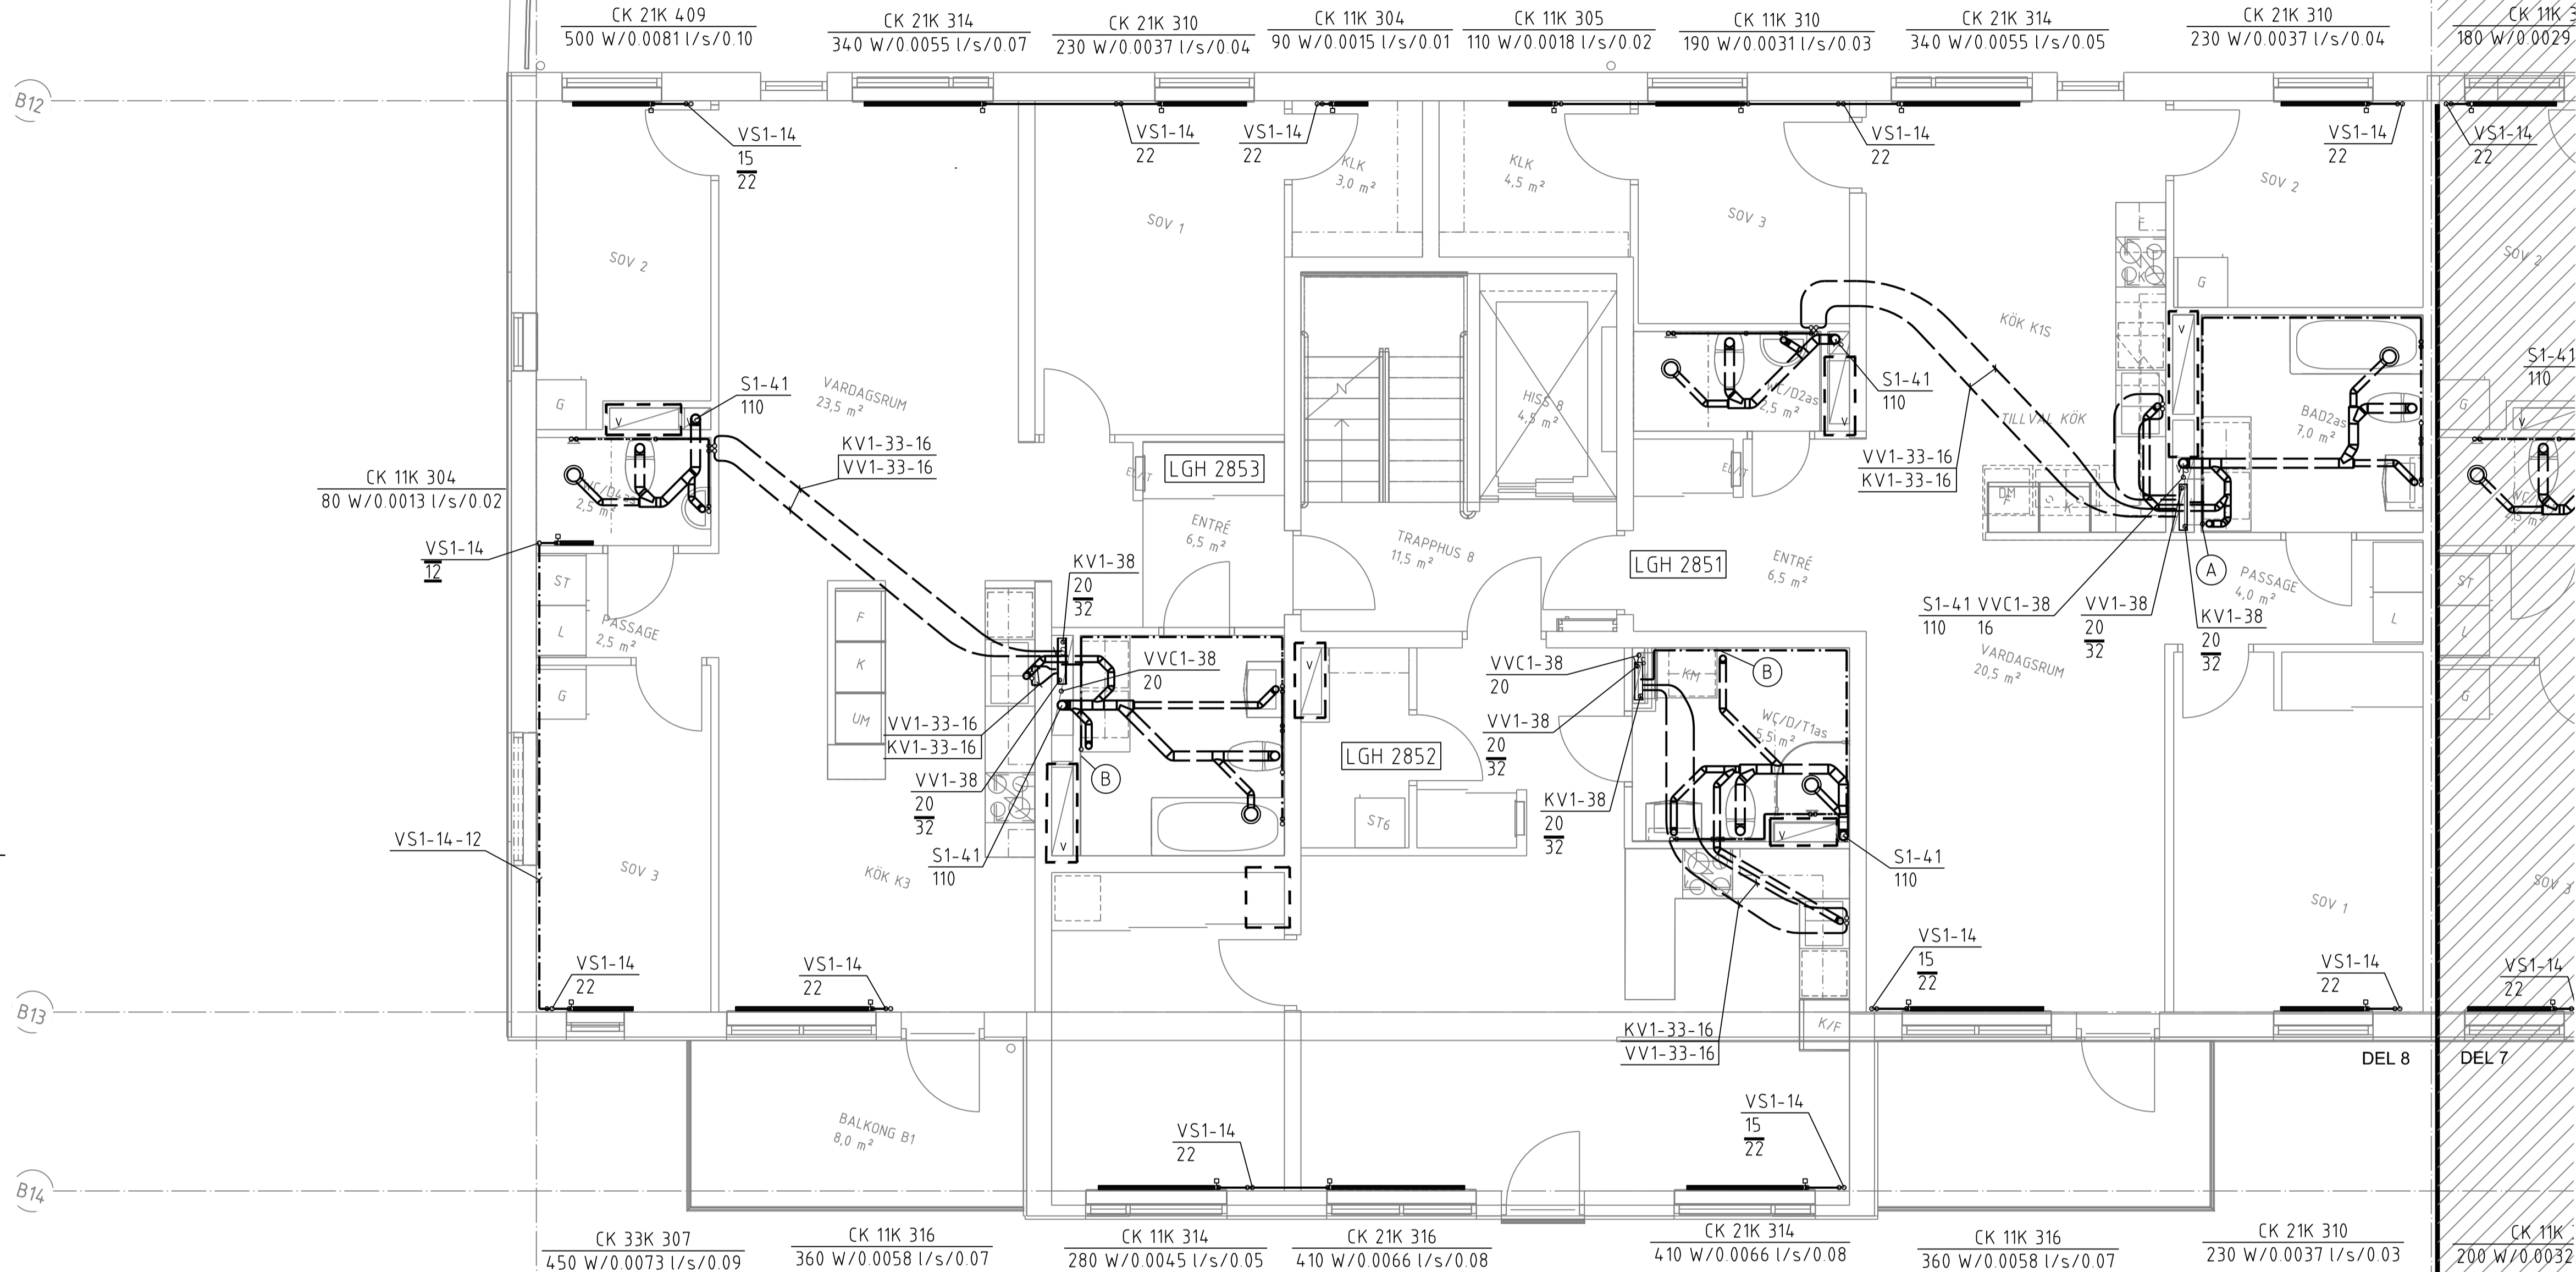

- ANVISNINGAR
- DÄR EJ ANNAT ANGES FÖRLAGGS SPILLVÄTTELEDNINGAR MED 10 PROMILLES FALL.
 - ENTREPRENADGRÄNS ÄR HUSLIV.
 - SAMTLIGA BÄNDARE FÖRSES MED FÖRÄVSTÄNGNINGSVENTILER.
 - AVLOPPSRÖR S1-32 I DIM 110 GENOM BETONGBJÄLKLAG OCH BRANDAVSKILJANDE VÄGG FÖRSES MED BRANDTAPE.
 - VÄTTERÖR KV1-38, VV1-38, VVC1-38 GENOM BETONGBJÄLKLAG OCH BRANDAVSKILJANDE VÄGG FÖRSES MED BRANDTAPE.
- DIMENSIONER PÅ ANSLUTNINGSLÄNINGAR:
- | APPARAT | KV | VV | SV | VS |
|---------|----|----|-----|--------|
| VK | 12 | 12 | 110 | |
| TS | 12 | 12 | 75 | |
| DBBL | 15 | 15 | 75 | |
| GB | | | | UTLOPP |
| UB | 15 | 15 | 75 | |
| TV | 15 | | | |
| VUK | 15 | | | |
| DUBL | 15 | 15 | | |
| BKBL | 15 | 15 | | |
| SPBL | 15 | 15 | | |
- RADIATOR (DÄR EJ ANNAT ANGES) 12
- RÖRMATERIAL
- EXEMPEL VS1-21-22.
- VS1 ÄNGER MEDIA I RÖRLEDNING, 21 ÄNGER MATERIAL DÄR
- FÖRSTA SIFFRAN ÄR RÖRMATERIAL.
 - ANDRA SIFFRAN ÄR ETT LÖPNUMMER FÖR OLIKA TYPER INOM MATERIALOMRÅDET
- 22 ÄNGER RÖRDIMENSION
- MEDIA
- VP1 VÄRME PRIMÄR 60°C
- VS1 VÄRME SEKUNDÄR
- RAD 55-40°C
- VENT 50-30 C
- KV1 KÄLLVÄTTE
- VV1 VÄRMEVÄTTE 55°C
- VVC1 VÄRMEVÄTTE CIRCULATION
- S1 SPILLVÄTTE
- MATERIAL
- 1X - STÄLRÖR
- 11 STÄLRÖR ENL SS326 ELLER HÄNDELSTUBER PÅ FÄRREVÄRME PRIMÄR STÄLTUBER ENL SS1887 ELLER 1878
- 14 ELFÖRZINKADE STÄLRÖR TYP MAPRESS
- 2X - KÖPPÄRRÖR
- 21 HÄRDA KÖPPÄRRÖR ENL SS1889 ELLER SS1890
- 22 KÖPPÄRRÖR TYP PRISOLRÖR
- 23 KÖPPÄRRÖR TYP PLUSPRISOLRÖR
- 24 FÖRKROMADE KÖPPÄRRÖR
- 3X - PLÄSTRÖR
- 31 DAG OCH SPILLVÄTTERÖR AV PP
- 32 DAG OCH SPILLVÄTTERÖR, LJUDDÄMPADE TYP RAUPIANO
- 33 PEX TYP RÖR I RÖR ISOLERADE
- 34 PEM-SLANG PN10
- 35 PEX RÖR I RÖR ISOLERADE
- 36 ALUPEX RÖR I RÖR, ISOLERADE
- 37 ALUPEX RÖR I RÖR, ISOLERADE
- 38 ALUPEX HÄRDA RÖR ISOLERADE MED RÖRSKÅL
- 4X - GJUTJÄRNSRÖR
- 41 SPILLVÄTTERÖR TYP MA
- 5X - RÖSTFRIA RÖR
- 51 SPILLVÄTTERÖR RÖSTFRIA TYP BLUCHER ELLER LIKVÄRDIGT.

BET	ANT	ÄNDRINGEN	AVSER	SIGN	DATUM
-----	-----	-----------	-------	------	-------

RELATIONSHANDLING

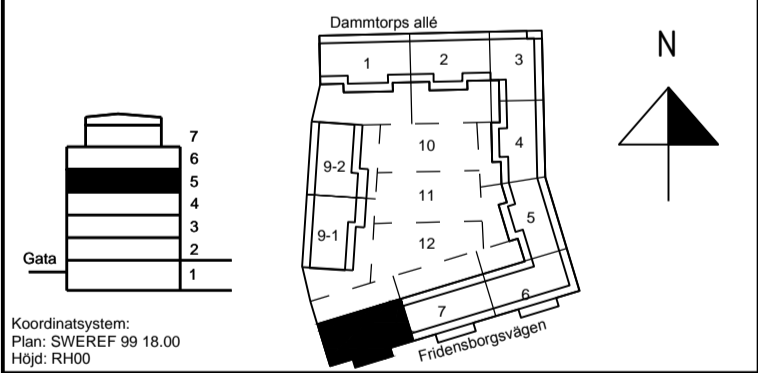

Kv. Liljekonvaljen
JÄRVASTADEN, SOLNA

SKANSKA

A	Skanska Teknik	Tel. 010-448 00 00
K	Bjerkning	Tel. 010-211 80 00
E	Resista AB	Tel. 08-594 970 70
V	Energogavals	Tel. +37167112350
W	ÄF Infrastruktur AB	Tel. 010 505 00 00
L	Landskapslaget AB	Tel. 08-442 48 20

UPPDRAG NR	RITAD AV	UPPDRAGSSÄVARIG
587931	PFN	OLH
DATUM	GODKÄND AV	
2016-02-15		

NYBYGGNAD FLERBOSTADSHUS
RÖRSYSTEM
PLAN 5
TRAPPHUS 8, FG +32 81

SKALA	NUMMER	I BET
A1:150 A3:100	V-50-1-2508	

METER

