





FÖRESKRIFTER

ALLMÄNNA FÖRESKRIFTER SE
RITNING K-01-0-0000

BERÄKNAD VATTENTRYCK: GW +21,000
BOTTENPLATTA OCH KÄLLARVÄGGAR AV
VATTENTÄT BETONG


FÖRKLARINGAR

BETECKNINGAR ENL. BYGGHANDLINGAR 90
ALLA MÅTT I [mm]
HÖJDER I [m]

 BETONG, PREFAB
 BETONG SKYMD
 BETONG SYNLIG
 BETONG PLATSGJUTEN


HÄNVISNINGAR

GRUNDDETALJER K-15-6-0003
STOMDETALJER: K-20-6-0001 TILL -XXXX

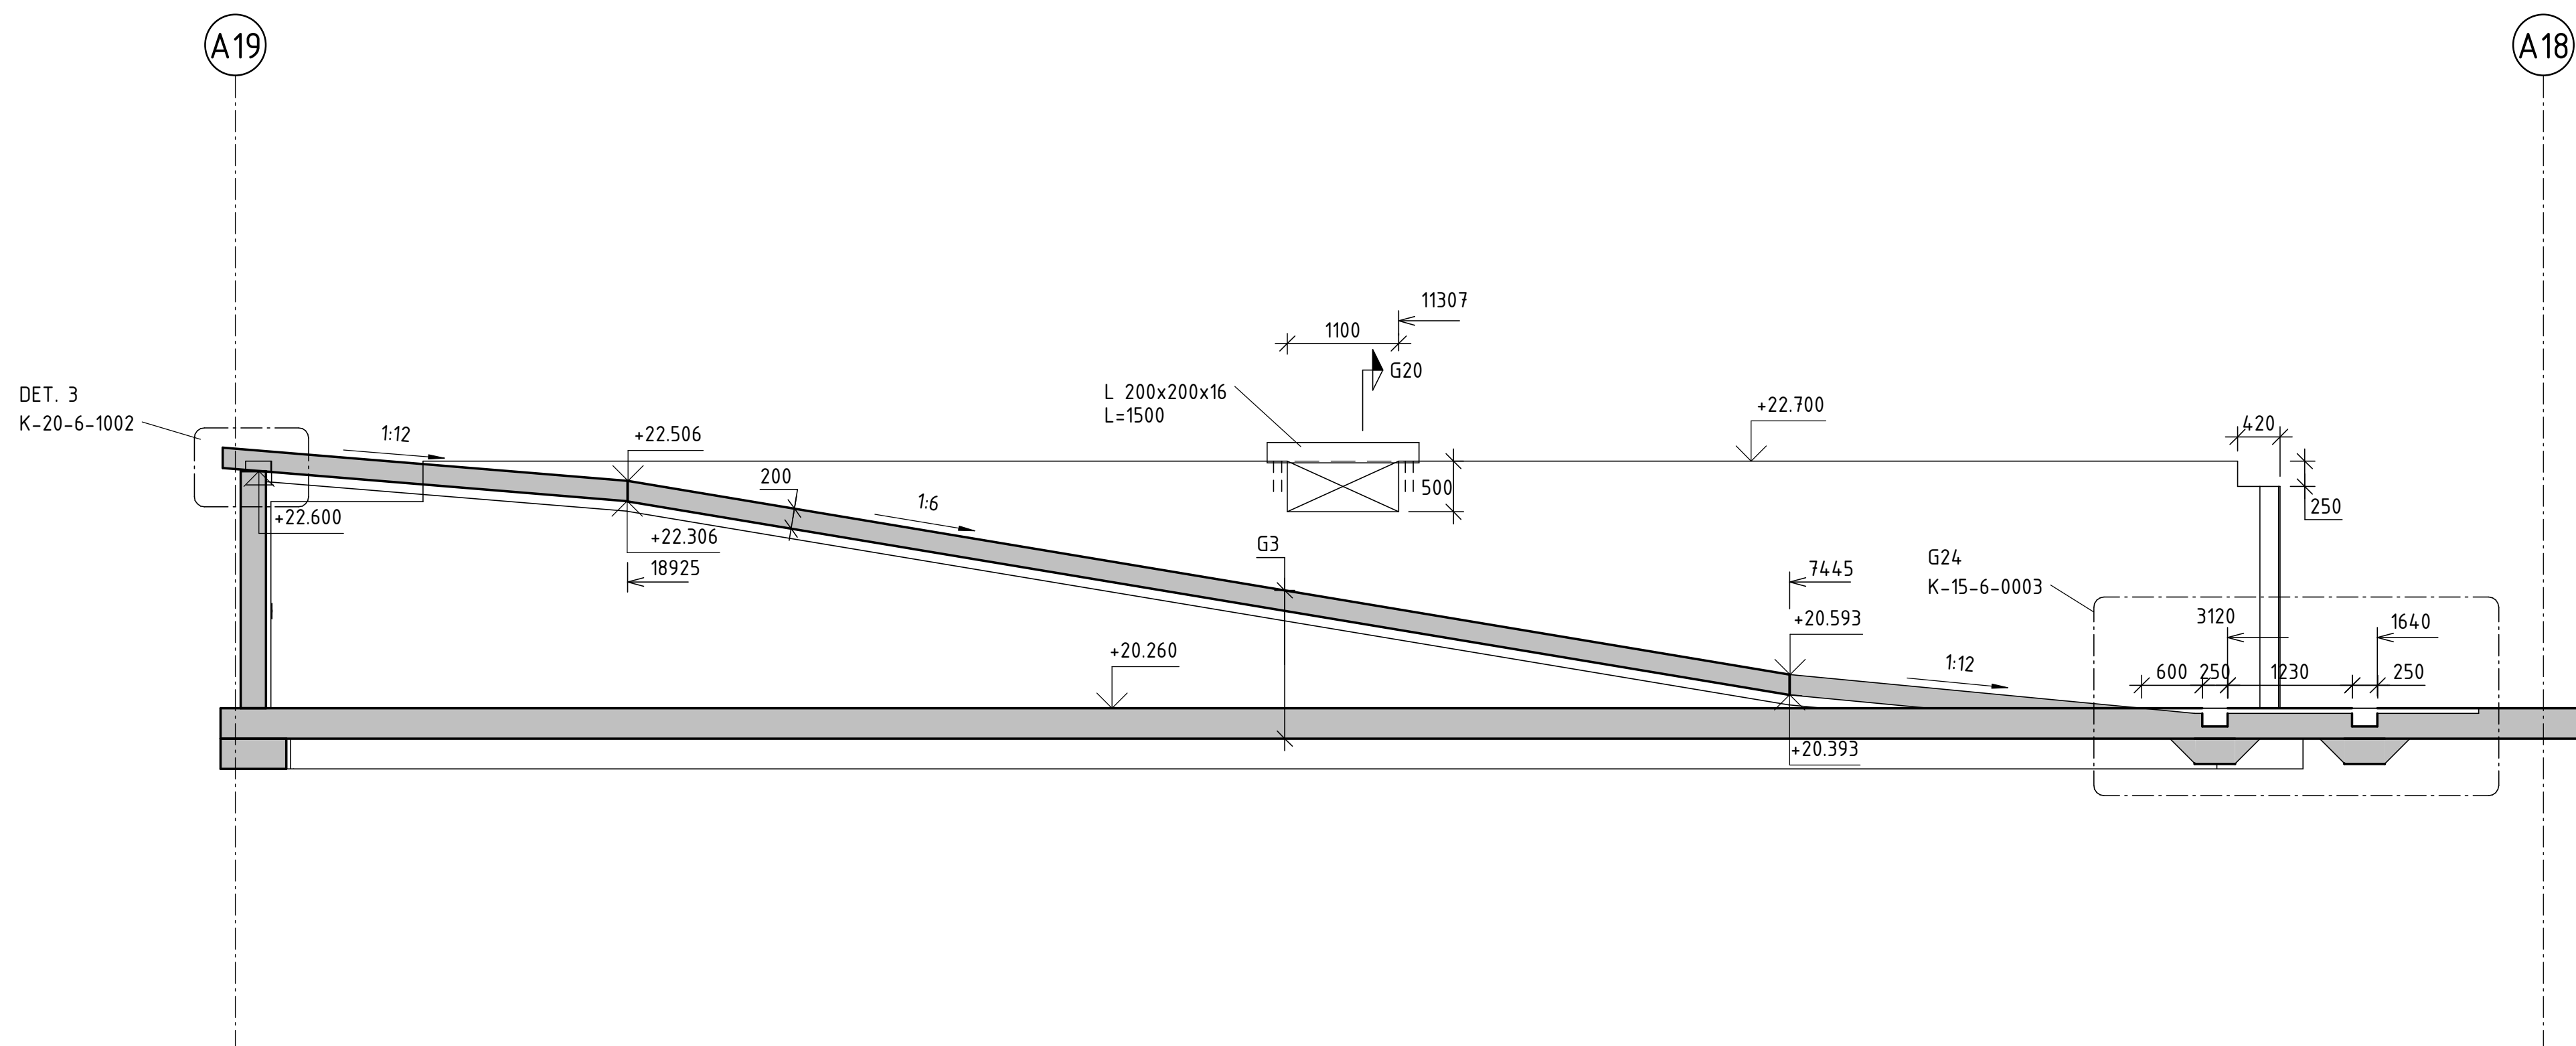

BET	ÄNDRINGEN AVSER	DATUM	SIGN
-----	-----------------	-------	------

RELATIONSHANDLING

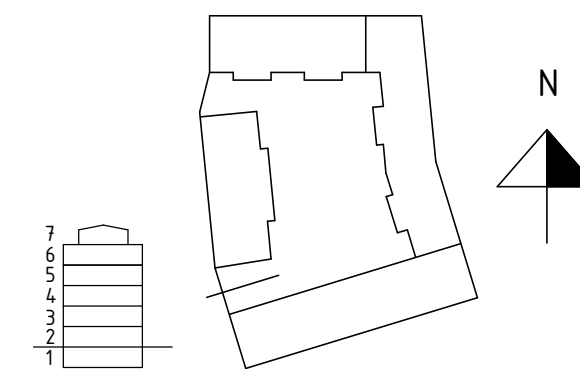KV. LILJEKONVALJEN
JÄRVASTADEN**SKANSKA**

	A Skanska Teknik	Tel. 010-448 00 00
	K Bjerking	Tel. 010-211 80 00
	E Resista AB	Tel. 08-594 970 70
	V Energoavats	+37167112350
	W AF Infrastruktur AB	Tel. 010 505 00 00
	L Landskapslaget AB	Tel. 08-442 48 20

UPPDRA.G.NR 13U22880	RITAD/KONSTR. AV GRN	UPPDR. ANSV. MJN
DATUM 2016-02-15	ANSVARIG MJN	

NYBYGGNATION FLERBOSTADSHUS

SEKTION RAMP

SKALA A1 1:50 A3 1:100	NUMMER K-20-2-0001	BET
------------------------------	-----------------------	-----

LAGER: