

FÖRKLARINGAR

DÄR EJ ANNAT ANGES GÄLLER FÖLJANDE:

APPARATER BREDVID VARANDRA ÄR MONTERADE UNDER GEMENSAM TÄCKKAP.

SE ARKITEKTENS UPPSTÄLLNINGSRITNINGAR ÖVER KÖK OCH BADRUM FÖR EXAKTA APPARATPLACERINGAR.

LEDNINGAR OCH RÖR TILL LÄGENHETER SOM ÄR FÖRLAGDA I VERTIKLA SCHAKT ÄR REDOVISADE PÅ NÄTSCHEMAN.

LEDNING FÖR PASSAGENLÄGGNING

LEDNING INOM LÄGENHETER

OSKÄRMAD 4-PARS KABEL KÄT 6

LEDNING FÖR FASTIGHETSNET

PARTYINMÅD 4x2x0,5

UTTAG 300 OG (INOM LÄGENHETER)

UTTAG 1000 OG (INOM TEKNISKA UTTRYMMEN)

KORSKOPPLING FÖR MULTIMEDIA

MULTIMEDIAUTTAG FÖR ANTENN, TELEFON OCH DATA, DUBBELT SKÄRMAT MODUL

BRANDVARNARE

UNDERCENTRAL FÖR PASSAGENLÄGGNING

KOMMUNIKATIONSMODUL

DELNINGSSBOX PÅ VÄGG ÖVAN UNDER TAK

IR-LASARE FÖR POSTEN

1/0-80X I EINSCH

BERÖRINGSFRI LÄSARE MED KNAPPSAT. UK 900 OM

SPRIDNINGSPUNKT FÖR DÖRRMILJÖ

ELLÄS INGÅR I BE.

MIKROBRYTTARE INGÅR I BE.

KÄRMÖVERÖRNING INGÅR I BE.

10-PARSPLINT

KNAPP 1200 OG FÖR STRYKNING AV RÖKLUCKA I TRÄPHUSÖPP. LEDNING 4x2x0,5.

STRÖMFÖRÖRSLUS VIA TRANSFORMATOR.

LÄRM ANSLUTS TILL APPARATSKÅP I PLAN 1.

APPARATÖSA ÖVAN DÖRRKÄRM FÖR MÄTNING

AV RITNINGAR ÖVER PLAN 3-6 ÄR LÖH-NR

INFÖRT BREDVIS GIVARSYMBOL.

2 ST VP20 MELLAN VÄTTEFÖRDELARE OCH ELCENTRAL.

VP20 MELLAN ELCENTRAL OCH PLAN 1.

VP20 MELLAN REFERENSGIVARE, 2000 OG OCH PLAN 1.

FÖRBEREDS MED KANALISATION FÖR:

- MAGNETKONTAKT I DÖRRKÄRM

- ELLÄS I DÖRRKÄRM


- MIKROBRYTTARE I DÖRRBÄLAD

- KÖLLÄS

OPTIMERING TILL LÄGENHETER,

SE E-64.3-8-100, -200

KANALISATION VP20 PÅ VÄND MELLAN HISSSCHAKT

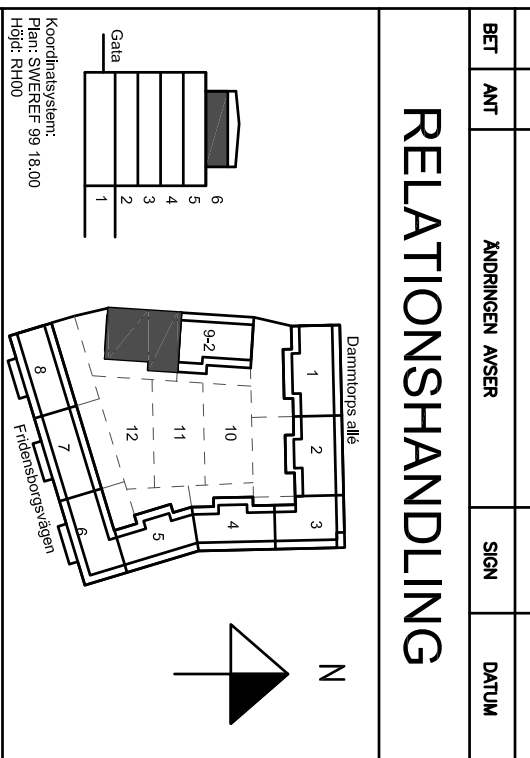

Kv. Liljekonvaljen
JÄRVASTADEN, SOLNA

SKANSKA

A	Skanska Teknik	Tel. 070-4448 00 00
K	Bierking	Tel. 070-271 80 00
E	Resista AB	Tel. 08-594 970 70
V	Emergoavis	Tel. 3716711250
W	Äf infrastruktur AB	Tel. 070 505 00 00
L	Landskapslaget AB	Tel. 08-442 48 20

UTRÖMMA	BRUK AV	UPPDRAGSNUMMER
13020	AH	MN

DATUM	GÖRDADE AV
2014.03.26	Mats Nordlund

NYBYGGNAD FLERBOSTADSHUS	NUMMER	BEF
PLAN 6 (4 TR), TRH 9, DEL 1	E-64-1-3691	

