


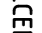
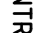






 

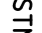





DÄR EJ ANNAT ANGES GÄLLER FÖLJANDE

	ELEKTINTEL INKL. BEREDNING/UTRUSTNING STRÖMKTÄLLARE OCH 1-VÄGS UTTAG MONTBEREDNING UNDER ÖVERSKÅP 2-VÄGS UTTAG INOMHUS 300 Gg
	1-VÄGS UTTAG BALKON/UTERPLATS, 650 Gg
	3 ST UTTAG INOMHUS FÖR 1-VÄGS MOT ÖVERSKÅP
	3 UTTAG FÖR SP/S/HALL/INGÅ LÄNGD 502,5
	1-VÄGS UTTAG FÖR RÖKSMÅSKIN, 300 Gg
	1-VÄGS UTTAG FÖR PLÅKT, 2000 Gg
	1-VÄGS UTTAG FÖR TVL/Frys 2200 Gg
	1-VÄGS UTTAG FÖR KÖKSVÄSKIN, 1700 Gg.
	3 SP UTTAG FÖR SPÖTLIGHT, UNDER ÖVERSKÅP
	2 ST 1-VÄGS UTTAG FÖR VÄTTMÄTARINSTRUMENT, 400 Gg MONTBEREDNING UNDER ÖVERSKÅP GENOMSKÅP TÄCKNA, 800 Gg, SEP. RAKT AVSKÄRDE
	1-VÄGS UTTAG FÖR TVÄTTMASKIN, 800 Gg
	KANALISATION FÖR HÄNDETORKSÅP TILL ELGÅL VÄRME, 1300 Gg OCH TEPPERÄKTURBÄRARE, IGÅL INHÅLLERAS ANSLUTNING AV BADRÖNSKÅP I BADRUM
	KANALISATION FÖR HÄNDETORK.
	SPÄNNINGSUTJÄMNING AV VENTILATIONSSÄMNING, ANSLUTS MED SVEP LÄNGD 102,5
	AUTOMATISK DÖRRÖPPENARE
	ARBÄDSSKONAKT

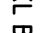	RELATIONSHANDLING	MM	2016.02.15
BET	ANDRINGEN AVSER	SIGN	DATUM

RELATIONSHANDLING

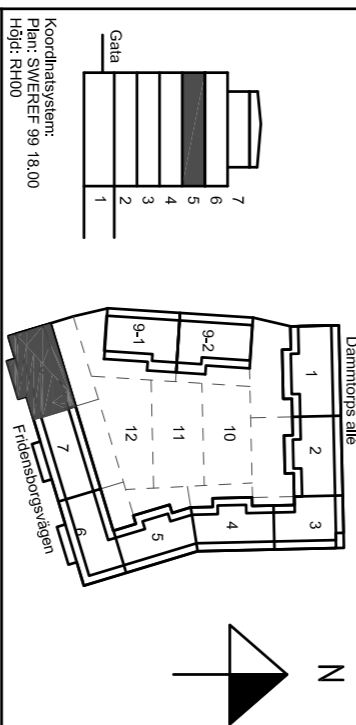

Kv. Liljekonvaljen
JÄRVASTADEN, SOLNA

SKANSKA

A	Samstia Teknik	Tel. 010-448 00 00
K	Bierking	Tel. 010-211 80 00
E	Resista AB	Tel. 08-596 970 70
V	Emergoavis	Tel. +3767112350
W	Åf Infrastruktur AB	Tel. 010 505 00 00
L	Landskapslaget AB	Tel. 08-442 48 20

UPPERBAG NR	BRAD AV	UPPERBAGSANSVARIG
13020	AH	MIN
DATUM 2014.11.10		
GODKJØND AV Mats Nordlund		

PLAN 5 (3 TR), TRH 8

Kraft och belysningsystem

Lok
Ljus & Kraft

SKALA	NUMBER	I BET
A1:1:50	E-63-1-2508	
A3:1:100		