

FÖRKLARINGAR

DÄR EJ ANMÄT ANGES GÄLLER FÖLJANDE:

APPARATER BEROVD VARANDRA ÄR MONTERADE UNDER GEMENSAM TAKGRÄN.

HUVUDLEDNINGAR DIMENSIONERING ENLIGT HUVUDLEDNINGSSCHEMA. SE E-632-8-100, -200.

FÖRLÄGGS I RÖR I VERTIKAL & SCHAKT.

INTE REDOVISADE PÅ PLANRITNINGAR.

LEDNINGAR 3G15

FK INFALLT I RÖR

EKK/REKIL PÅ STEGE/RÄNNNA

ENLIGT FRÖTT PÅ VÄGG/I TAK

-G- I GOLV

[K30] KOPPLUTTAG1000 ÖG. LEDNING 5G2.5.

[B2] 1-VÄGSUTTAG MED LOCK OCH TIMER I GEMENSAM TAKGRÄN.

[A] ELMÄTNING HISS I SLING

[B] ELMÄTNING TILL LÄGENHETER, SE E-632-8-100, -200

☉ V. MANÖVERKARPP VÄRMEAPPARATER

● S


SKYTT

● R RÖD VÄRMEARE. 5G15


● OZ OZON-AGGREGAT

[E1] 2-VÄGS UTTAG 1200 ÖG.

[B3] 1-VÄGS UTTAG MED LOCK 1200 ÖG.

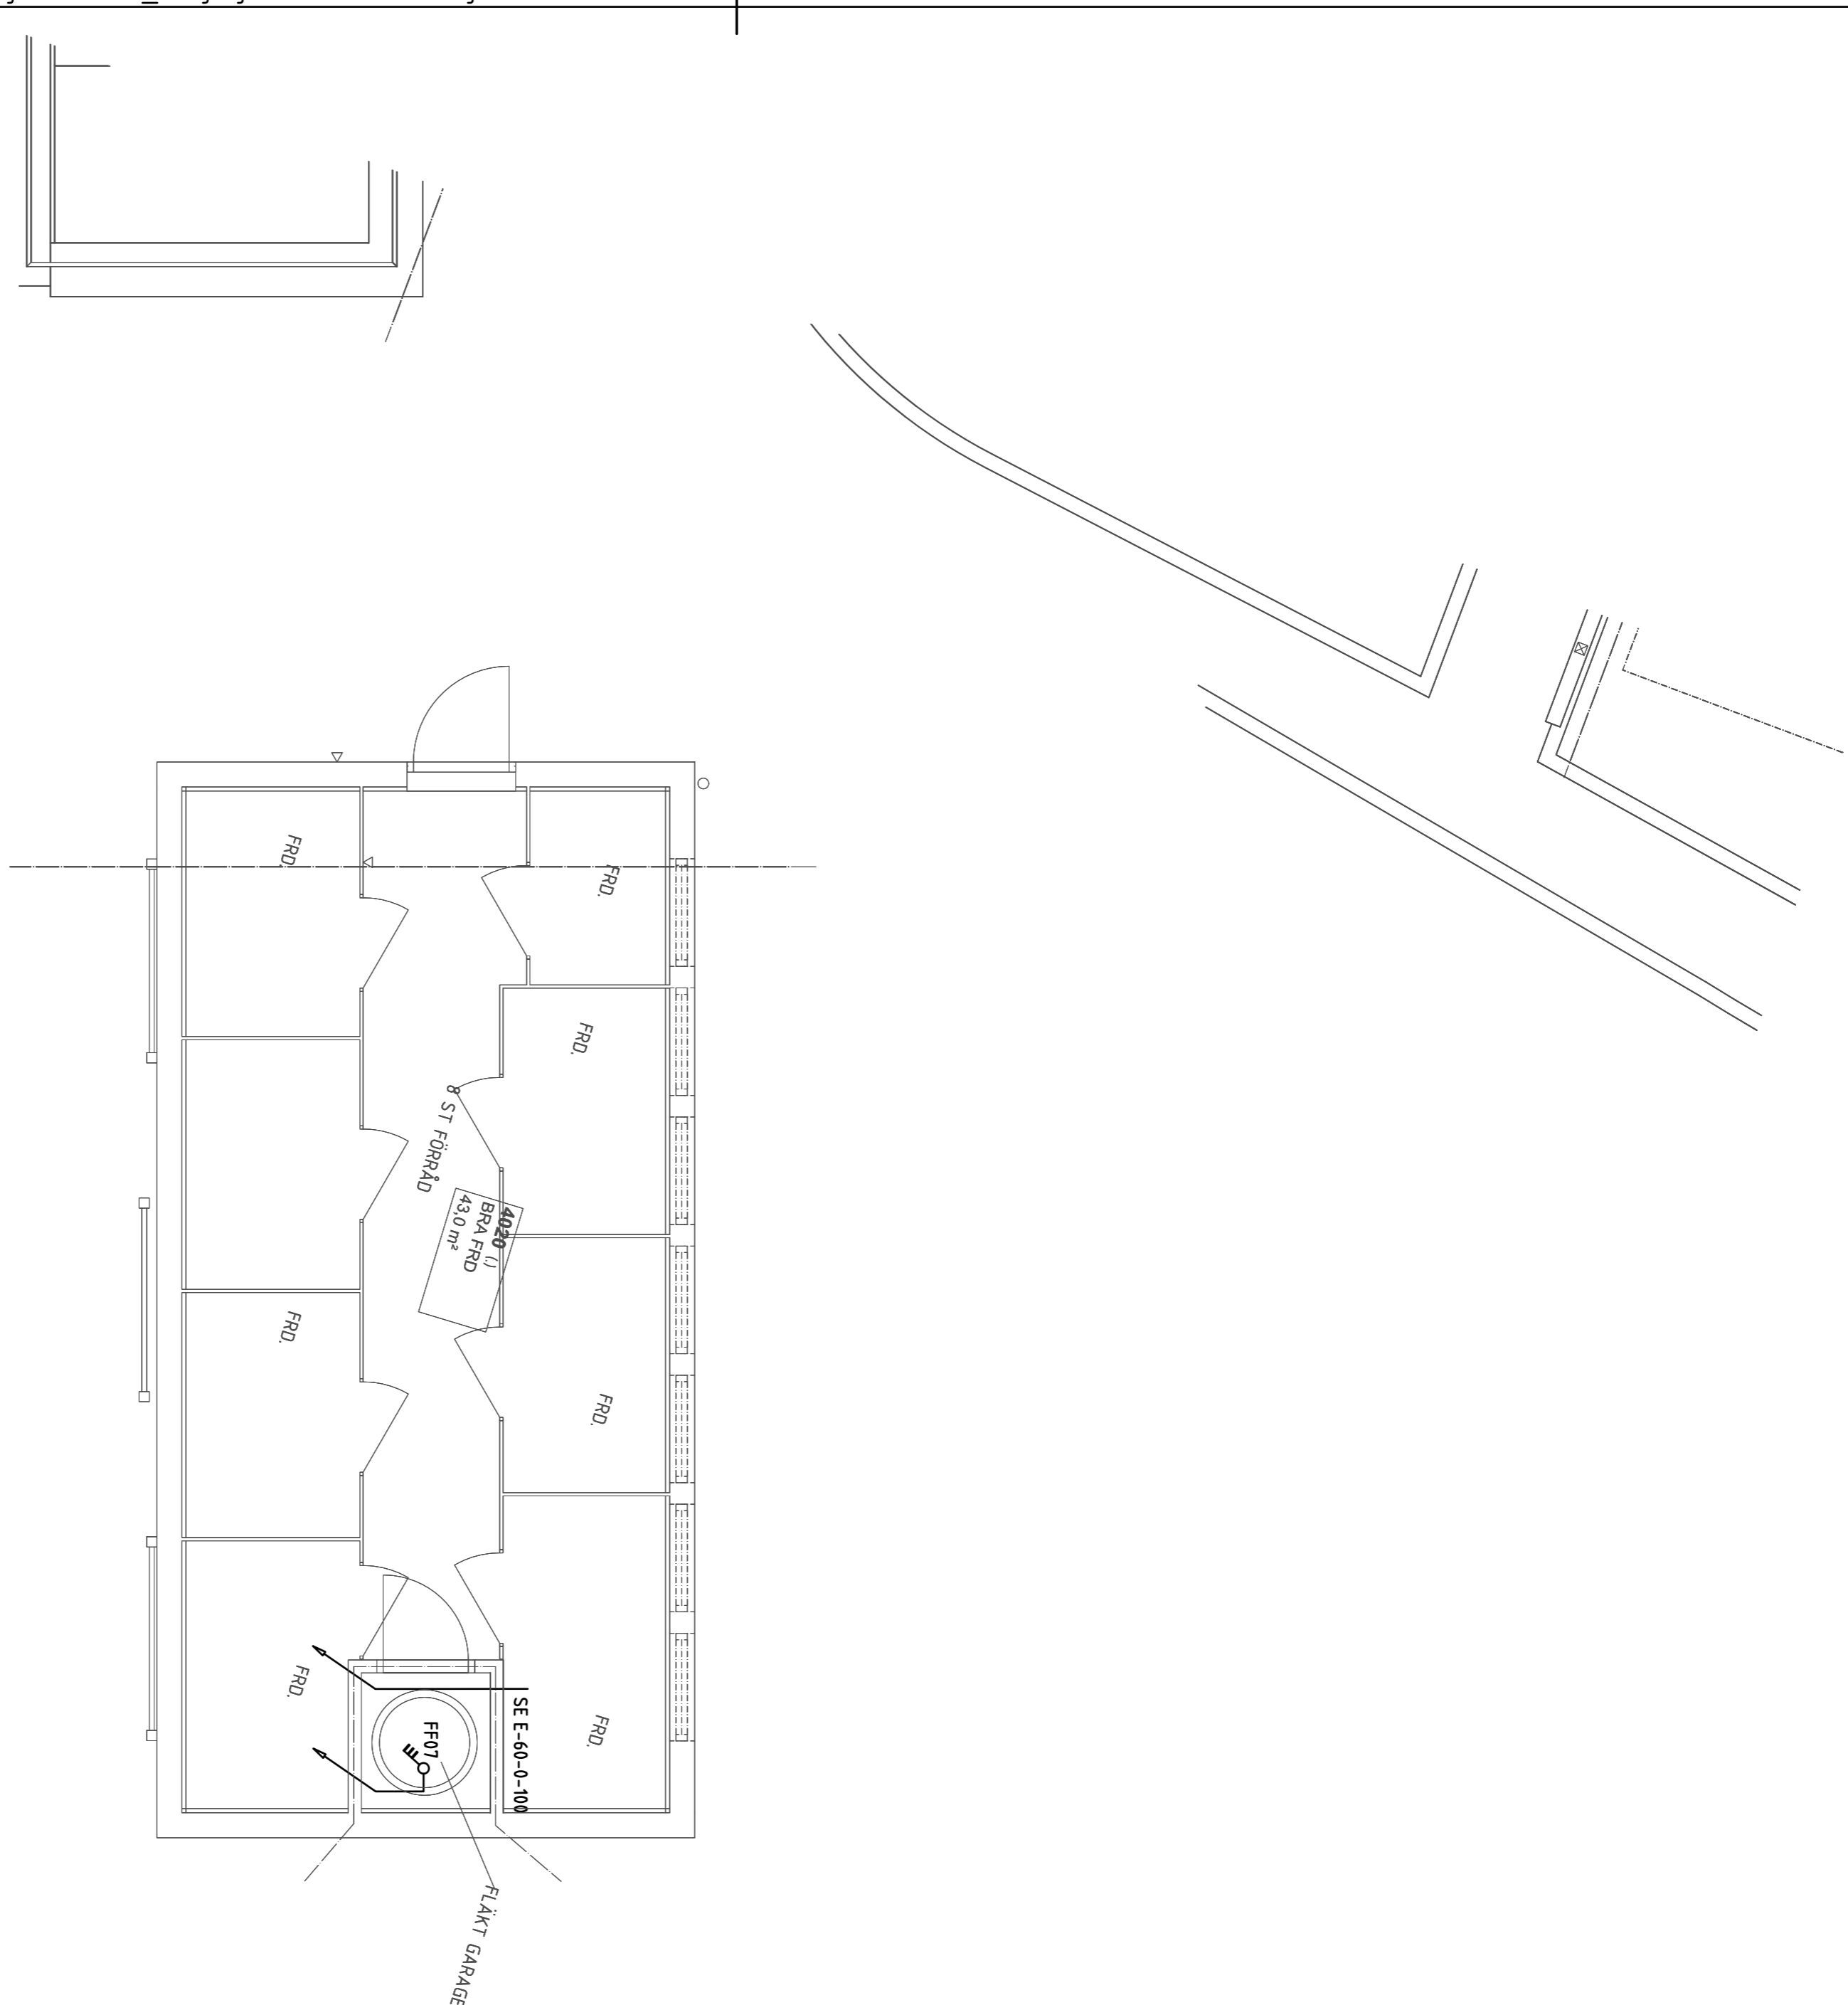


METER

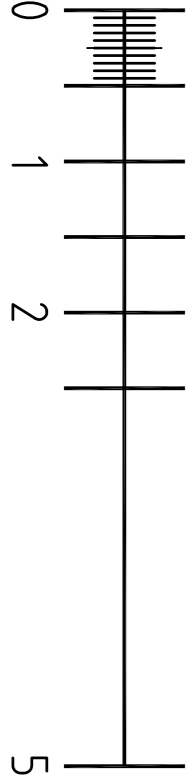

BET	ANT	RELATIONSHANDLING	NM	2016.02.15
		ANMÄNEN ANGEB	SRM	DATUM

RELATIONSHANDLING

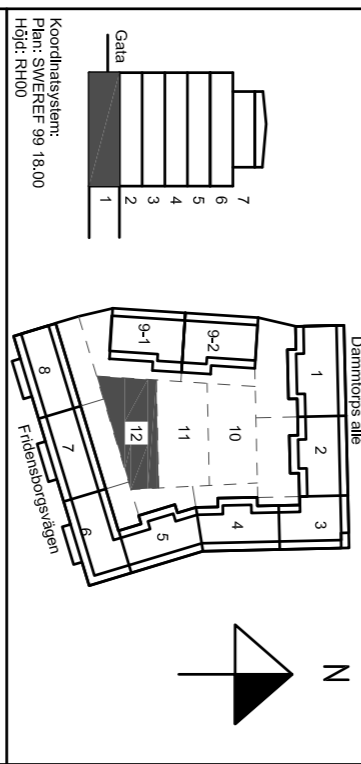

Kv. Liljekonvaljen
JÄRVASTADEN, SOLNA

SKANSKA

A	Skanska Teknik	Tel. 070-444 00 00
K	Bierling	Tel. 070-271 80 00
E	Resista AB	Tel. 08-594 970 70
V	Ennergavits	Tel. 3716717350
W	Äf infrastruktur AB	Tel. 070 505 00 00
L	Landskapslaget AB	Tel. 08-442 48 20

UPPMÄTA	BEFÄL AV	UPPMÄTARE
13020	MN	MN

DATUM	SKICKAD AV
2014.04.04	Mats Nordlund

NYBYGGNAD FLEKTBOSTADSHUS GÅRDSHUS	
Kraftsystem	NUMMER
SKALA A1:150 A3:100	E-632-1-4212

