


FÖRKLARINGAR


<div></div>	OMRÅDE MED TUNNARE ISOLERING VID INDRAGEN FASAD	
1. PUTS	BRUTEN VIT	NCS S 1005-Y20R
2. PUTS	LJUSGUL	NCS S 2020-Y20R
3. PUTS	ORANGE	NCS S 3040-Y40R
4. PUTS	RÖD	NCS S 4040-Y70R
5. PUTS	GUL	NCS S 2030-Y20R
6. PUTS	VIT	NCS S 0502-Y
7. PUTS	LJUSGRÅ	NCS S 3502-Y
8. TRÄPANEL	OLJAD	
9. TRÄPANEL	LJUSGRÅ	NCS S 3502-Y
10. PARTIER	EK	
11. BANDTÄCKT PLÅT	MÖRKGRÅ	
12. DEKORTEGEL	MÖRKGRÅ	
13. METALLPARTI	LJUSGRÅ	RAL 7004
14. METALLPARTI	GRÅ	RAL 7012
15. FÖNSTER ALUMINIUM	GRÅ	RAL 7012
16. STUPRÖR/HANGRÄNNOR	GRÅ	RAL 7012
17. SKÄRMTAK, STÅLSTOMME	GRÅ/GLAS	RAL 7012
18. SKÄRMTAK, PLÅT	GRÅ/TRÄ	RAL 7012
19. BALKONGFRONT MÅLAT	GRÅ/GLAS	RAL 7012
20. HUSSIFFRÖR, PLÅT	SVART	
21. UNDERSIDA BALKONG	VIT	NCS 0502-Y
22. SKÄRM TRÄPANEL	OLJAD	
23. BALKONGTAK	BETONG, UNDERSIDA MÅLAD VIT	
24. PAPPTAK	MÖRKGRÅ	
25. TAKHUV	LJUSGRÅ	NCS 3502-Y
26. RÖKLUCKOR	MÖRKGRÅ	
27. SOCKEL, KLINKER	GRÅ	

HÄNVISNINGAR

SEKTIONER - SE A-40.2-001 OSV.

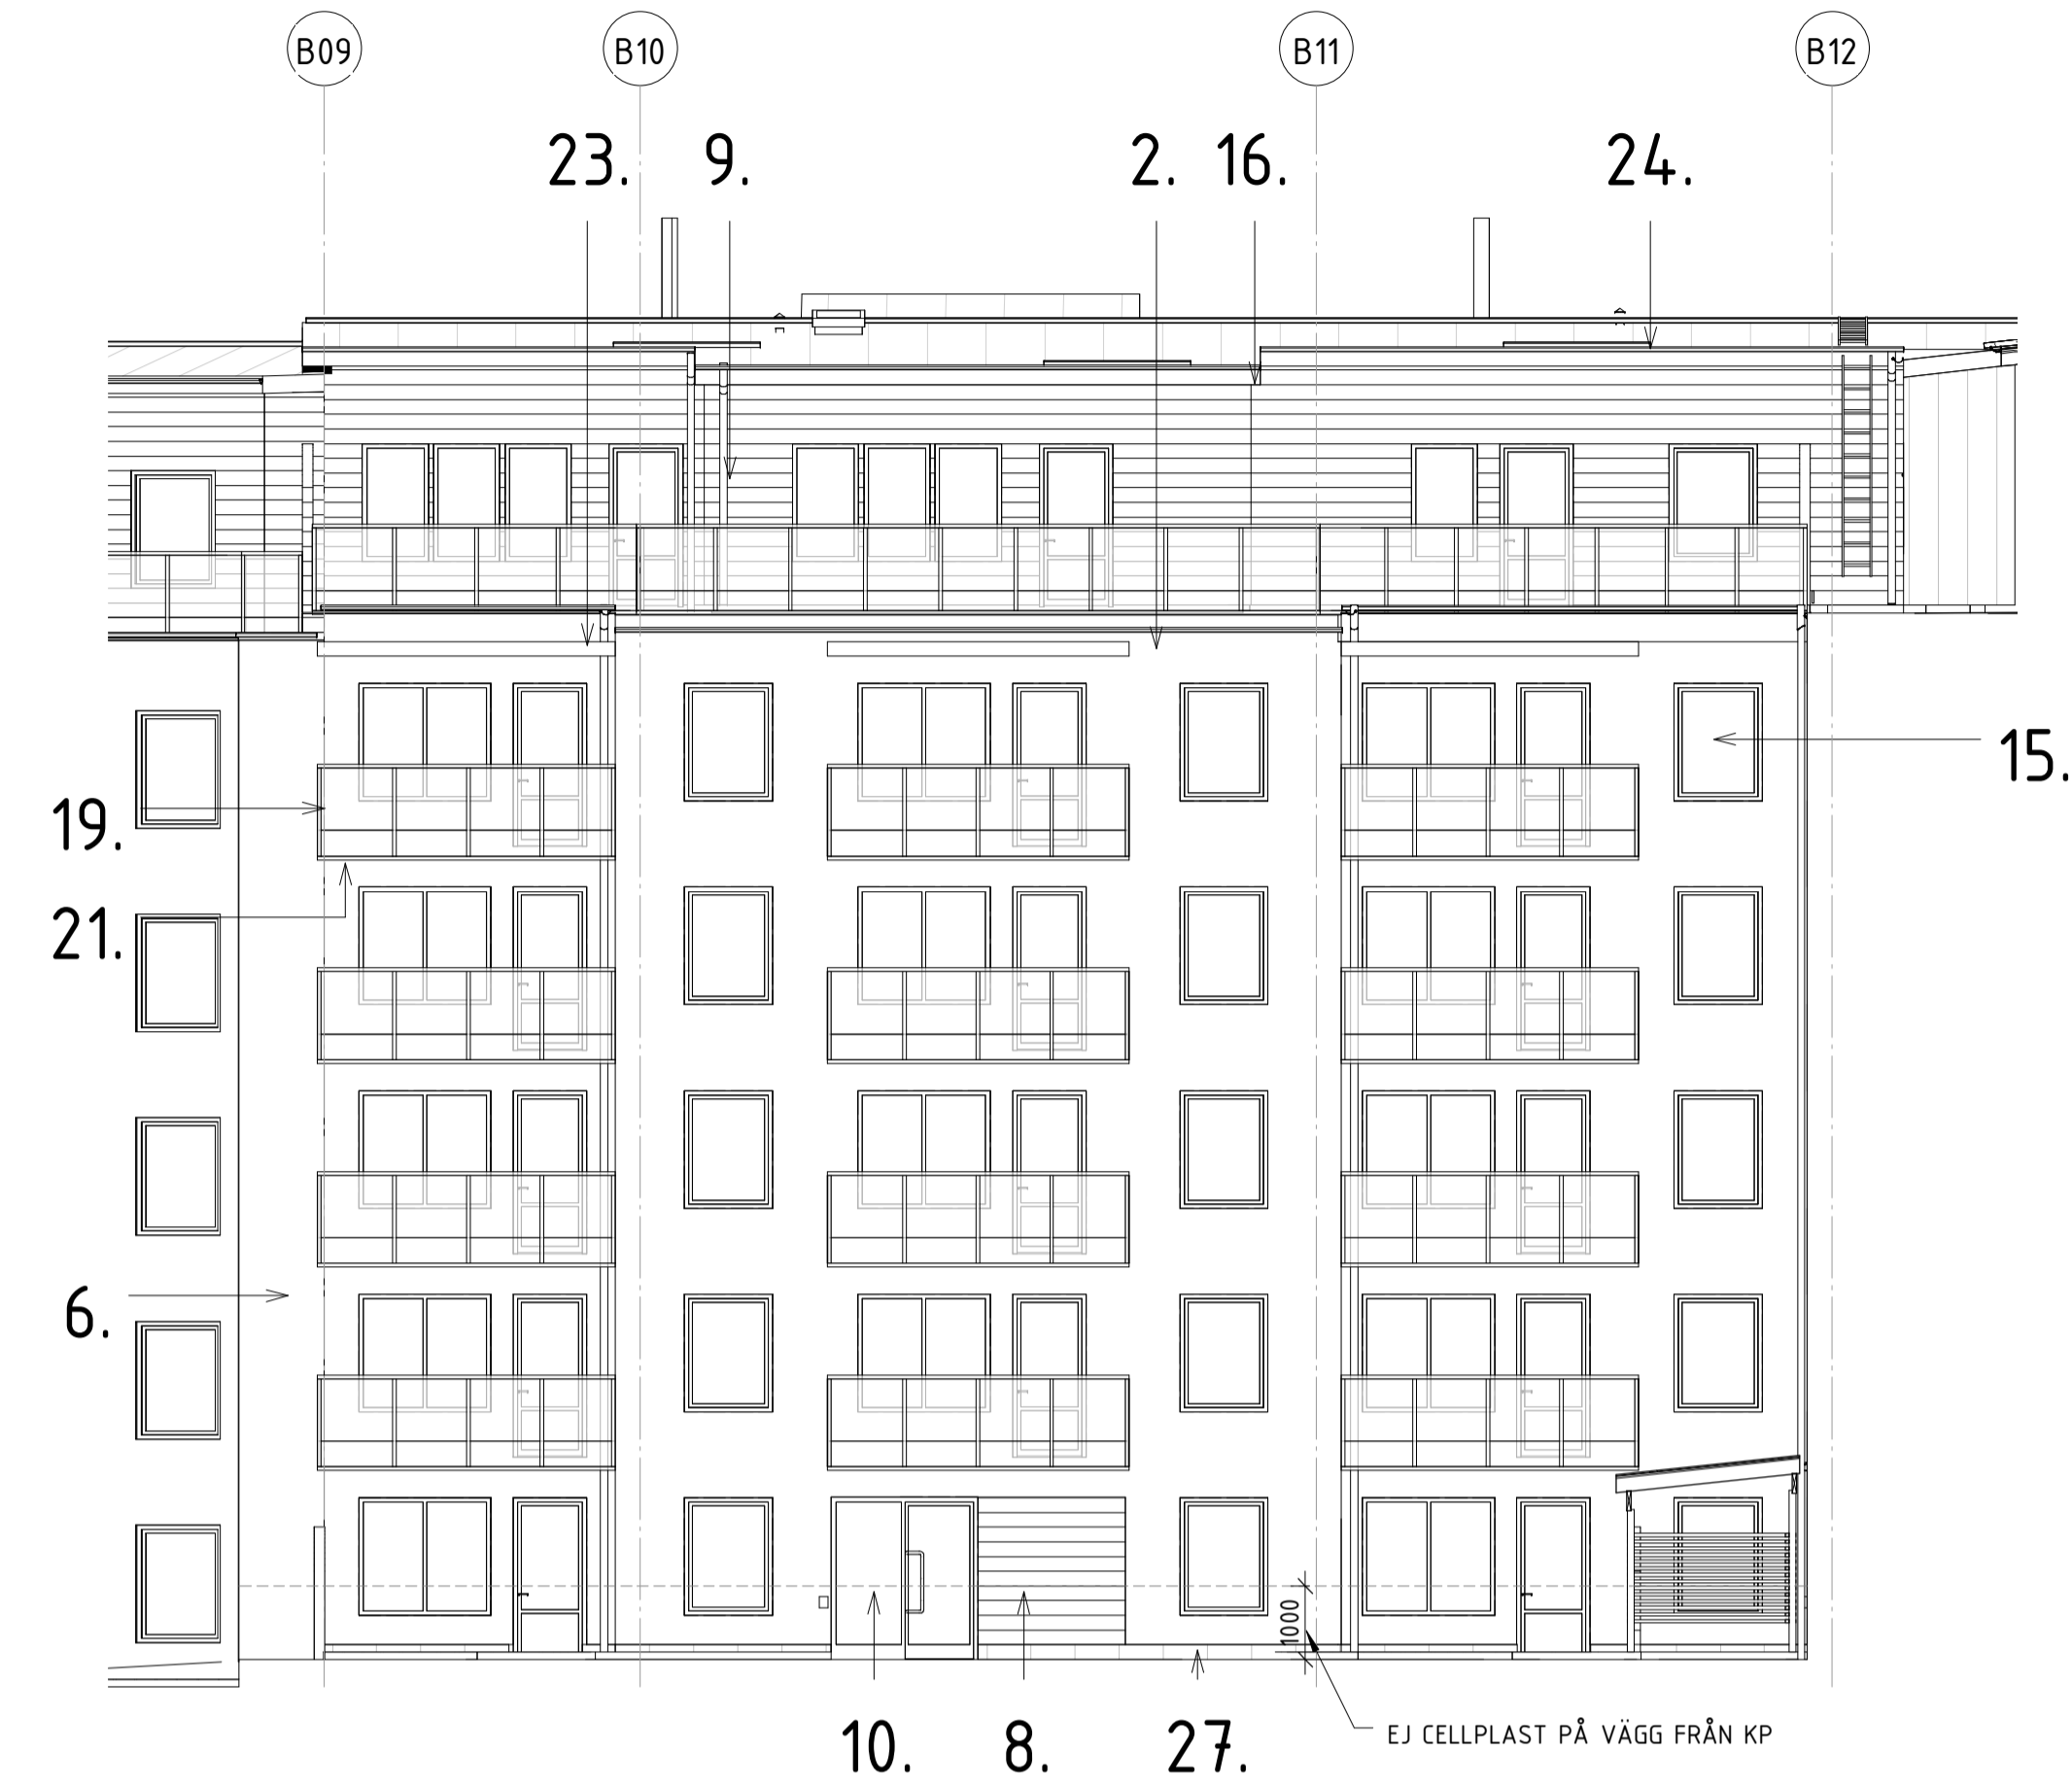


HUS 2 VÄSTER

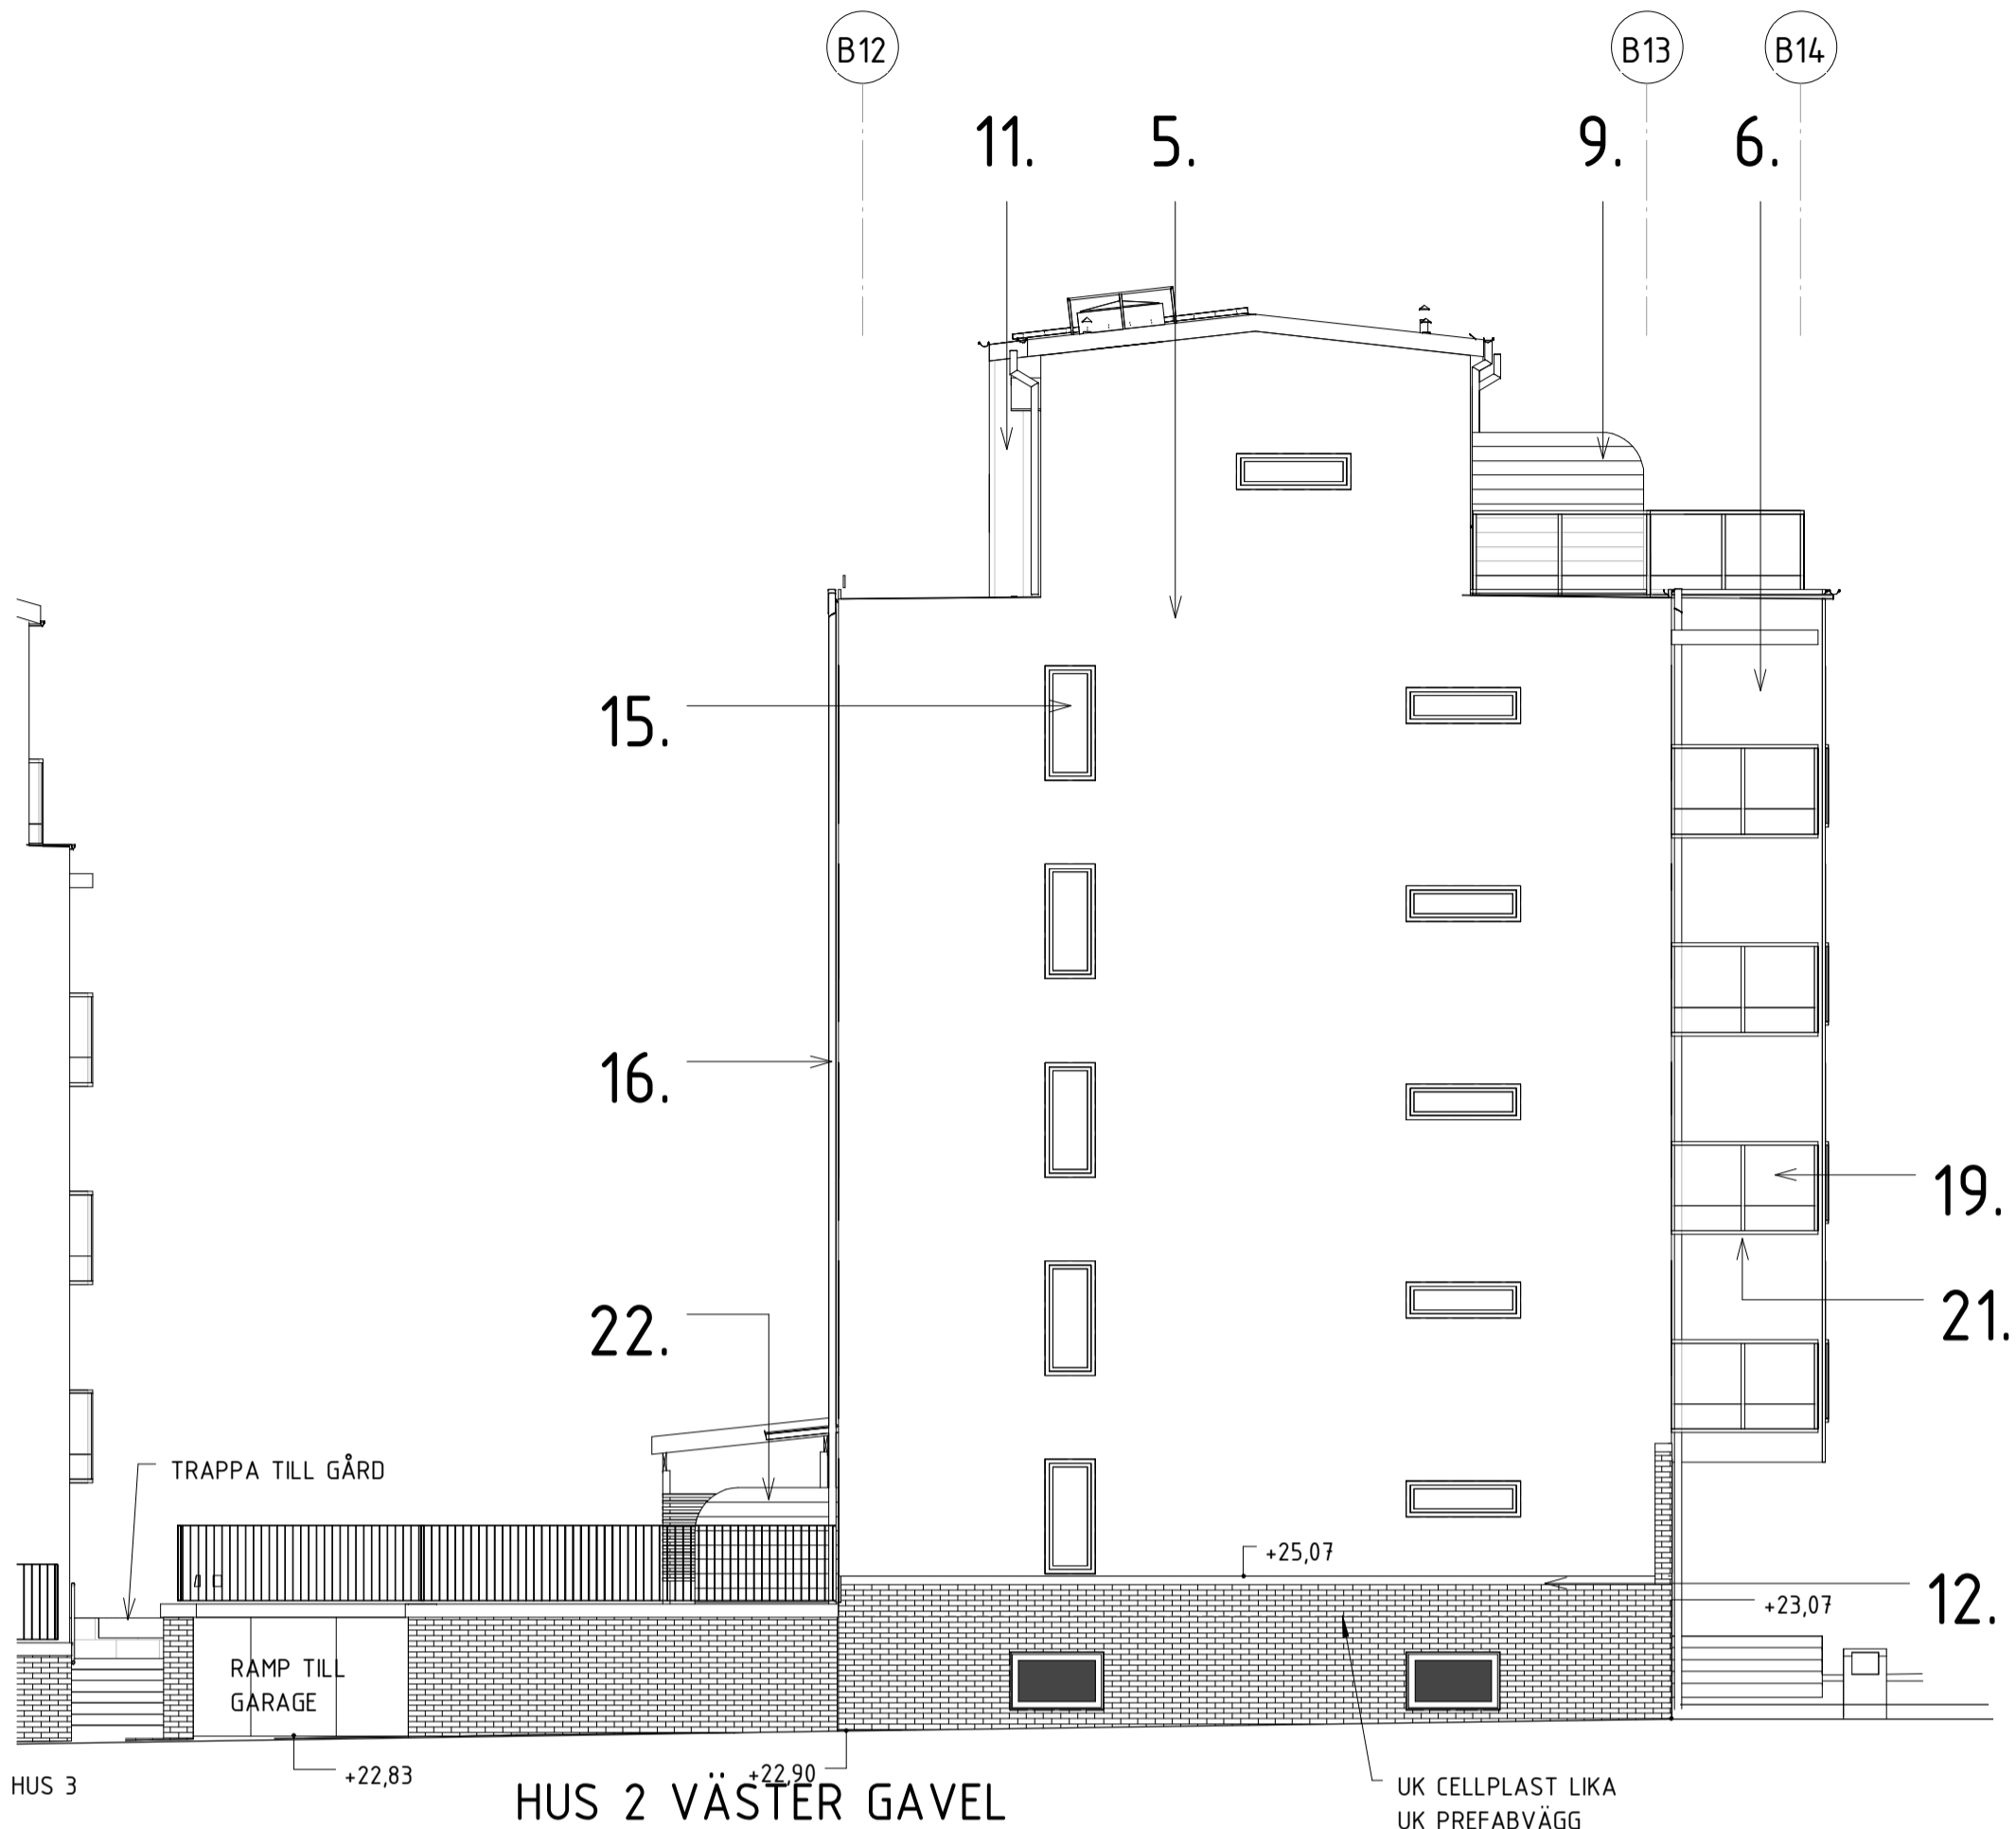

HUS 2 VÄSTER GAVEL



HUS 2 ÖSTER

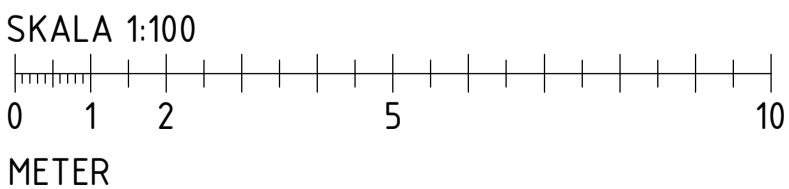

BET	ÄNDRINGEN AVSER	DATUM	SIGN
RELATIONSHANDLING			
Kv. Liljekonvaljen JÄRVASTADEN, SOLNA			
SKANSKA			
<input checked="" type="checkbox"/> A	Skanska Teknik	tel. 010-44 80 000	
<input checked="" type="checkbox"/> K	Bjerkning	tel. 010-211 80 00	
<input checked="" type="checkbox"/> E	Resista AB	tel. 08-594 97070	
<input checked="" type="checkbox"/> L	Landskapslaget AB	tel. 08-442 48 20	
<input checked="" type="checkbox"/> V	Energoavats	tel. +3761 7112350	
<input checked="" type="checkbox"/> W	ÅF Infrastruktur	tel. 010-505 00 00	
UPPDRAG NR	141302	RETNAD/KONSTR. AV	UCB
DATUM	2016-02-15	ANSVARIG	Ulla-Carin Bejtoft
NYBYGGNATION FLERBOSTADSHUS HUS 2, FASADER			
SKALA A1 1:100 A2 1:200	NUMMER A-40.3-202	BET	