


- FÖRKLARINGAR**
DÄR EJ ANMÄTT ANGES GÄLLER FÖLJANDE:
APPARATER BREDVID VARANDRA ÄR MONTERADE UNDER GEMENSAM TÄCKRAM.
SE ARKITEKTENS UPPSTÄLLNINGSRITNINGAR ÖVER KÖK OCH BADRUM FÖR EXAKTA APPARATPLACERINGAR.
LEDNINGAR OCH RÖR TILL LÄGENHETER SOM ÄR FÖRLAGDA I VERTIKLA SCHAKT ÄR REDOVISADE PÅ NÄTSCHEMAN.
- LEDNING FÖR PASSAGEANLÄGGNING
PARTYINMÄD 4x2x0,5
LEDNING INOM LÄGENHETER
OSKARBYAD 4-PÄRS KABEL KAT 6
LEDNING FÖR FASTIGHETSNET
PARTYINMÄD 4x2x0,5
- UTTAG 300 OG (INOM LÄGENHETER)
UTTAG 1000 OG (INOM TEKNISKA UTRYMMEN)
- ☒ KÖRSKOPPLING FÖR MULTIMEDIALETT MED MODULÄR ANSLUTNING TILL ELCENTRAL.
☐ MULTIMEDIALETT FÖR ANTENN, TELEFON OCH DATA, DUBBELT SKARVAT MODULÄRUTTAG
☒ BRANDVARNARE
☐ UNDERCENTRAL FÖR PASSAGEANLÄGGNING
☐ KOMMUNIKATIONSMODUL
☐ DELNINGSBOKS PÅ VÄGG ÖVAN UNDER TAK
☐ IR-LÄSARE FÖR POSTEN
☐ I/O-BOX I EINSCH.
☐ BERÖRINGSFRI LÄSARE MED KNAPPANSLUTNING, UK 900 OHM
☐ BERÖRINGSFRI LÄSARE, UK 900 OHM
☐ SPRIDNINGSPUNKT FÖR DÖRRHJÖLL
☐ ELLÄS INGÅR I BE.
☒ MIKROBRYTTARE INGÅR I BE.
☐ KÄRNVÄRMEPUMP INGÅR I BE.
☐ 10-PÄRSPLINT
☒ KNAPP 1200 OG FÖR STYRNING AV RÖKLÖSLUKKA I TRAPPHUSLOPP. LEDNING 4x2x0,5
STRÖMFÖRSEJRIS VIA TRANSFORMATOR
LÄRRI ANSLUTS TILL APPARATSKÅP I PLAN 1.
APPARATSDOSA ÖVAN DÖRRKAMM FÖR VÄRMING
FÖR RITNINGAR ÖVER PLAN 3-6 ÄR LIG-ÄR
INFÖRT BREDVID GIVARSYMBOL.
- ☐ 2 ST VP20 MELLAN VÄTTEFÖRDELARE OCH ELCENTRAL.
☐ VP20 MELLAN ELCENTRAL OCH PLAN 1.
☐ VP20 MELLAN REFERENSGIVARE, 2000 OG OCH PLAN 1.

BET	ANT	RELATIONSHANDLING	NN	2016.02.15
		ANMÄNNING AVSEER	SKEN	DATUM

RELATIONSHANDLING

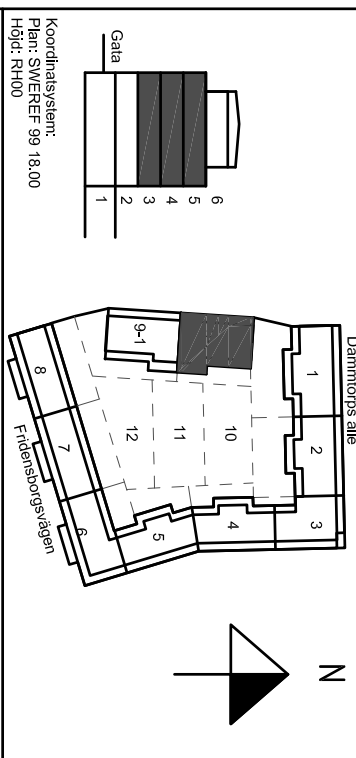

Kv. Liljekonvaljen
JÄRVASTADEN, SOLNA

SKANSKA

A	Skanska Teknik	Tel. 070-4448 00 00
K	Biering	Tel. 070-271 80 00
E	Resista AB	Tel. 08-594 970 70
V	Emergaväts	Tel. 37167112350
W	Älfröstrukturer AB	Tel. 070 505 00 00
L	Landskapslaget AB	Tel. 08-442 48 20

UPPDRAGS TIOZIO	BEFÄL AV AH	UPPDRAGSANSVARIG MN
--------------------	----------------	------------------------

DATUM 2014.03.21	SKICKAD AV Wais Nordlund
---------------------	-----------------------------

NYBYGGNAD FLERBOSTADSHUS PLAN 3 (1 TR), TRH 9, DEL 2

SKAPA A1:150	NUMMER E-64-1-3392	BET A3:100
-----------------	-----------------------	---------------

