

FÖRKLARINGAR

DÄR EJ ANNAT ANGES GÄLLER FÖLJANDE:

APPARATER BREDVID VARANDRA ÄR MONTERADE UNDER GEMENSAM TÄCKRÄT.

SE ARKTEKSENS UPPSTÄLLINGSRITNINGAR ÖVER KÖK OCH BADRUM FÖR EXAKTA APPARATPLACERINGAR.

LEDNINGAR OCH RÖR TILL LÄGENHETER SOM ÄR FÖRLAGDA I VERTIKLA SCHAKT ÄR REDOVISADE PÅ MÄTSCHRYAN.

LEDNING FÖR PASSAGENLÄGGNING

LEDNING INOM LÄGENHETER

OSKÄRMAD 4-PÄRS KABEL KAT 6

LEDNING FÖR FASTIGHETSNET

PARTYINMÅD 4x2x0,5

UTTAG 1000 ÖG INOM LÄGENHETER

UTTAG 300 ÖG INOM LÄGENHETER


| BET | ANT | RELATIONSHANDLING | NN | 2016.02.15 |
|-----|-----|-------------------|------|------------|
| | | ZONERING AVSEER | SRIN | DATUM |

RELATIONSHANDLING

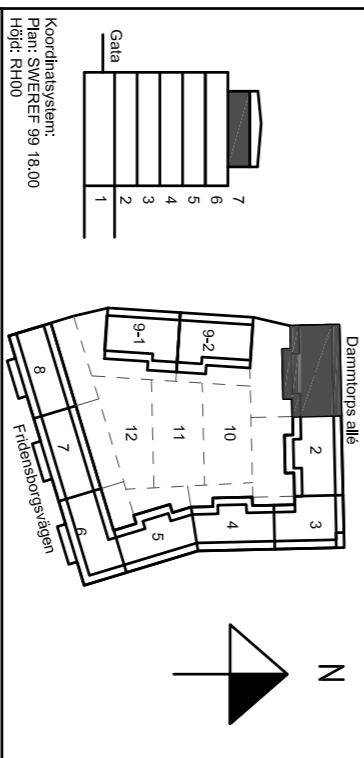

Kv. Liljekonvaljen
JÄRVASTADEN, SOLNA

SKANSKA

| | | |
|---|---------------------|---------------------|
| A | Skanska Teknik | Tel. 070-4448 00 00 |
| K | Bierking | Tel. 070-271 80 00 |
| E | Resista AB | Tel. 08-594 970 70 |
| V | Emergoavis | Tel. 3716711250 |
| W | Äf infrastruktur AB | Tel. 070 505 00 00 |
| L | Landskapslaget AB | Tel. 08-442 48 20 |

| | | |
|-----------|----------------|----------------------|
| UPPMÅL | BEFÄL AV | UPPMÅL |
| 13020 | AH | MIN |
| DATUM | 2014.03.26 | Wais Nordlund |
| NYBYGGNAD | FLERBOSTADSHUS | PLAN 7 (5 TR), TRH 1 |



| | | |
|--------|-------------|-----|
| SKALA | NUMMER | BET |
| A1:150 | E-64-1-1701 | |
| A3:100 | | |