

FÖRKLARINGAR

DÄR EJ ANMÄT ANGES GÄLLER FÖLJANDE:

APPARATER BREDVID VARANDRA ÄR MONTERADE UNDER GEMENSAM TÄCKRÄM.

SE ARKITEKTENS UPPSTÄLLNINGSRITNINGAR ÖVER KÖK OCH BADRUM FÖR EXAKTA APPARATPLACERINGAR.

LEDNINGAR OCH RÖR TILL LÄGENHETER SOV 1-6 FÖRLAGDA I VERTIKAL A-SKAKT ÄR REDOVISADE PÅ NÄTSCHEMAN.

LEDNING FÖR PASSAGEANLÄGGNING PARTIVINNAD 4x2x0,5

LEDNING INOM LÄGENHETER OSKÄRMADE 4-5 PÅRS KABEL KAT 6

LEDNING FÖR FASTIGHETSNET PARTIVINNAD 4x2x0,5

UTTAG 300 DG (INOM LÄGENHETER) UTTAG 1000 DG (INOM TEKNISKA UTRYMMEN)

KORSGRÄNS FÖR MULTIMEDIAT MED MODULÄR ANSLUTNING I EL-CENTRAL

MULTIMEDIOUTTAG FÖR ANTENN, TELEFON OCH DATA, DUBBELT SKARMADE MODULOUTTAG

BRANDVARNARE

UNDERCENTRAL FÖR PASSAGEANLÄGGNING KOMMUNIKATIONSMODUL

DELNINGSBOKS PÅ VÄGG ÖVAN UNDER TAK

IR-LÄSARE FÖR POSTEN

1/0-BOX I ELINISCH

BÄRINGSRÄLLÄSARE MED KNAPPSTÄLS, UK 900 DM

BÄRINGSRÄLLÄSARE, UK 900 DM

SPRIDNINGSPUNKT FÖR DÖRRHJÖLLÄS INGÅR I BE

3

2

1


2 ST VP20 MELLAN VÄTTEHÖJDE OCH EL-CENTRAL

VP20 MELLAN EL-CENTRAL OCH PLAN 1

VP20 MELLAN REFERENSGIVARE, 2000 DG OCH PLAN 1

RELATIONSHANDLING

BET	ANT	RELATIONSHANDLING	NN	2016.02.15
		ZONERING ARBET	SRM	DATUM

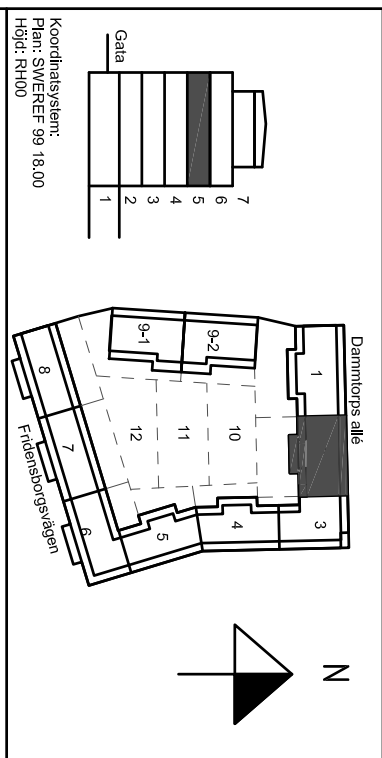

Kv. Liljekonvaljen
JÄRVASTADEN, SOLNA

SKANSKA

A	Skanska Teknik	Tel. 070-4448 00 00
K	Bierking	Tel. 070-271 80 00
E	Resista AB	Tel. 08-594 970 70
V	Emergoavis	Tel. 3716711250
W	Älfröstrukt AB	Tel. 070 505 00 00
L	Landskapslaget AB	Tel. 08-442 48 20

UPPHÅLLAR	BETÄL AV	UPPHÅLLSANSVARIG
13020	AH	MN
DATUM	GRUNDAD AV	
2014.07.11	Mats Nordlund	
NYBYGGNAD FLEKTBOSTADSHUS		
PLAN 5 (3 TR), TRH 2		

Lok
Ljus & Kraft

SKALA
A1:150
A3:100

NUMMER
E-64-1-1502

BET

Telesystem

