




Reglar och trallvirke av sågad kärnfuru  
Stolpar av Svanenmärkt Hållbart virke  
typ Thermowood eller likvärdigt.

All furu behandlas med träolja innan montering. Spik, skruv, fästbeslag och dylikt skall vara varmförzinkade. Spik, skruv och gängor får ej sticka ut.

## RELATIONSHANDLING

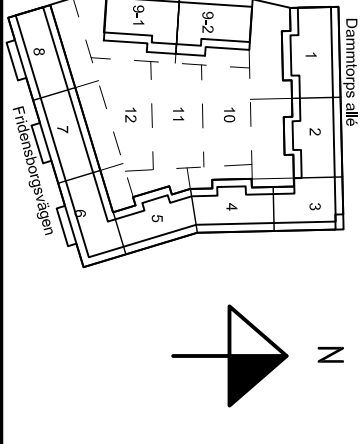

**Kv. Liljekonvaljen**  
JÄRVASTADEN, SOLNA

# SKANSKA

A	Sanstia Teknik	Tel.010-448 00 00
K	Bijerking	Tel.010-211 80 00
E	Restia AB	Tel.08-594.970 70
V	Emergoavis	Tel. -3761712350
W	Äf Infrastuktur AB	Tel.010 505 00 00
L	Landstapsstget AB	Tel.08-442 48 20

NYBYGGNAD FLERBOSTADSHUS

## DETALJER TRÄDÄCK

SKALA	NUMMER	BET
A1:1:20	L16.6-05	
A3:1:40		