

FÖRKLARINGAR

DÄR EJ ANMÄT ANGES GÄLLER FÖLJANDE:

APPARATER BREDVID VARANDRA ÄR MONTERADE UNDER GEMENSAM TAKKRAM.

SE ARKITEKTENS UPPSTÄLLNINGSRITNINGAR ÖVER KÖK OCH BADRUM FÖR EXAKTA APPARATPLACERINGAR.

LEDNINGAR OCH RÖR TILL LÄGENHETER SOM ÄR FÖRLAGDA I VERTIKLA SCHAKT ÄR REDOVISADE PÅ NÄTSCHEMAN.

LEDNING FÖR PASSAGEANLÄGGNING

PARTYINMÅD 4x2x0,5

LEDNING INOM LÄGENHETER

OSKARBYAD 4-PÄRS KABEL KAT 6

LEDNING FÖR FASTIGHETSNET

PARTYINMÅD 4x2x0,5

UTTAG 300 OG (INOM LÄGENHETER)

UTTAG 1000 OG (INOM TEKNISKA UTRYMMEN)

KORSKOPPLING FÖR MULTIMEDIALETT MED MODULÄRPLACERINGAR I ELCENTRAL.

MULTIMEDIALETT FÖR ANTENN, TELEFON OCH DATA. DUBBELT SKARVAT MODULÄRUTTAG

BRANDVARNARE

UNDERCENTRAL FÖR PASSAGEANLÄGGNING

KOMMUNIKATIONSMODUL

DELNINGSSKOPPLING PÅ VÄGG ÖVAN UNDER TAK

IR-LÄSARE FÖR POSTEN

1/0-BOX I EINSCH.

BÄRINGSRÄLLÄSARE MED KNAPPSTÄLS. UK 900 OM

BÄRINGSRÄLLÄSARE. UK 900 OM

SPRIDNINGSPUNKT FÖR DÖRRMÖJ

ELLÄS INGÅR I BE.

MIKROBRYTARE INGÅR I BE.

KÄRNVÄRNING INGÅR I BE.

10-PÄRSPUNKT

KNAPP 1200 OG FÖR STYRNING AV RÖKLÖSLIGA I TRÄPPLUSTOPP. LEDNING 4x2x0,5

STRÖMBRYTARE VIA TRANSFORMATOR

LÄM ANSLUTS TILL APPARATSKÅP I PLAN 1.

APPARATSKÅP ÖVAN DÖRRKAM FÖR VÄTNING

AV RUMSTEMPERATUR.

FÖR RITNINGAR ÖVER PLAN 3-6 ÄR LIG-NR

INFÖRT BREDVIS GIVARSYMBOL.

2 ST VP20 MELLAN VÄTTERBILDARE OCH


ELCENTRAL.

VP20 MELLAN ELCENTRAL OCH PLAN 1.

VP20 MELLAN REFERENSGIVARE, 2000 OG OCH PLAN 1.

RELATIONSHANDLING

BET	ART	RELATIONSHANDLING	NN	2016.02.15
		ANMÄN		

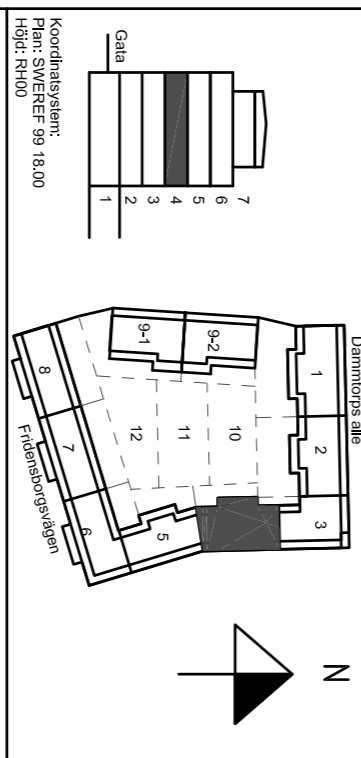

Kv. Liljekonvaljen
JÄRVASTADEN, SOLNA

SKANSKA

A	Skanska Teknik	Tel. 070-4448 00 00
K	Biering	Tel. 070-271 80 00
E	Resista AB	Tel. 08-594 970 70
V	Emergoavis	Tel. 37167112530
W	Äf infrastruktur AB	Tel. 070 505 00 00
L	Landskapslaget AB	Tel. 08-442 48 20

UPPDRAGS 13020	BETÄL AV AH	UPPDRAGS 13020
-------------------	----------------	-------------------

DATE 2014.10.28	Wats Nordlund
--------------------	---------------


NYBYGGNAD FLEKTBOSTADSHUS PLAN 4 (2 TR), TRH 4

Lok
Ljus & Kraft

SKALA
A1:150
A3:100

NUMMER
E-64-1-1404

BET

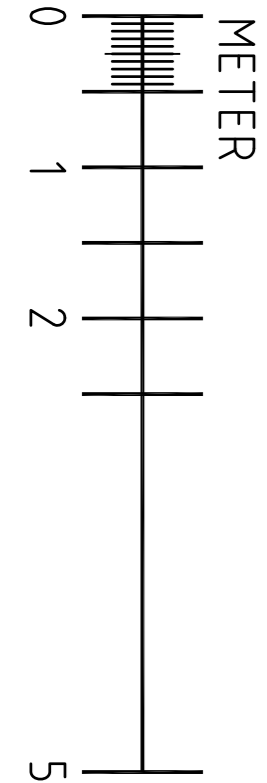

..\\RITDEF\\fork64_typ.dwg