

FÖRKLARINGAR

DÄR EJ ANKAT ANGES GÄLLER FÖLJANDE:

APPARATER BEROVD VÄRANDBRA ÄR MONTERADE
UNDER GEMENSAM TAKGRÄN.

HUVUDLEDNINGSSCHAKTA, SE E-632-8-100, -200
FÖRLÄGGS I RÖR I VERTIKAL & SCHAKT
INTE REDOVSJADE PÅ PLANRITNINGAR.

LEDNINGAR 3G15

FK INFÄLLT I RÖR
EKK/PEK PÅ STEG/RÄNN
EKK FRIIT PÅ VÄGG/TAK
-G- I ODLV

[K0] KOPPLUTTAG000 ÖG, LEDNING SG2.5,

[B2] 1-VÄGSUTTAG MED LÖCK OCH TIMMER
I GEMENSAM TAKGRÄN.


[A] ELMÄTNING HISS I SLING

[B] ELMÄTNING TILL LÄGENHETER,
SE E-632-8-100, -200



BET	AVT	RELATIONSHANDLING	NN	2016.02.15
		ZONERING ARBET	SRM	DATUM

RELATIONSHANDLING

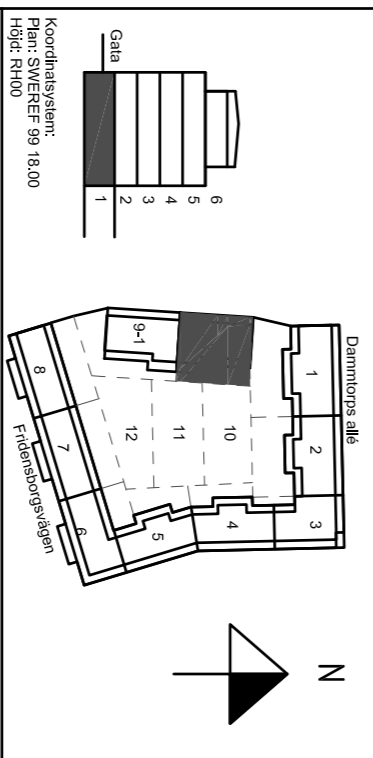

Kv. Liljekonvaljen
JÄRVASTADEN, SOLNA

SKANSKA

A	Skanska Teknik	Tel. 070-4448 00 00
K	Bierking	Tel. 070-271 80 00
E	Resista AB	Tel. 08-594 970 70
V	Emergoavis	Tel. 3716711250
W	Älforsstruktur AB	Tel. 070 505 00 00
L	Landskapslaget AB	Tel. 08-442 48 20

UPPHÅLLAR	BETÄL AV	UPPDRAGSANSVARIG
13020	MN	MN
DATUM	SKAPAD AV	
2014.04.04	Mats Nordlund	

NYBYGGNAD FLERBOSTADSHUS
PLAN 1 (KV), TRH 9, DEL 2

SKALA	NUMMER	BET
A1:150	E-632-1-3192	
A3:100		

