


- FÖRKLARINGAR**
DÄR EJ ANMÄTT ANGES GÄLLER FÖLJANDE:
APPARATER BREDVID VARANDRA ÄR MONTERADE UNDER GEMENSAM TAKKRAM.
SE ARKITEKTENS UPPESTÄLLNINGSRITNINGAR ÖVER KÖK OCH BADRUM FÖR EXAKTA APPARATPLACERINGAR.
LEDNINGAR OCH RÖR TILL LÄGENHETER SOM ÄR FÖRLAGDA I VERTIKLA SCHAKT ÄR REDOVISADE PÅ NÄTSCHYMAN.
- LEDNING FÖR PASSAGEANLÄGGNING
PARTYINNAD 4x2x0,5
LEDNING INOM LÄGENHETER
OSKARBYAD 4-PÄRS KABEL KAT 6
LEDNING FÖR FASTIGHETSNET
PARTYINNAD 4x2x0,5
- UTTAG 300 OG INOM LÄGENHETER
UTTAG 1000 OG INOM TEKNISKA UTTRYMMEN
- ☒ KORSKOPPLING FÖR MULTIMEDIAKT MED MODULAPPARATER INBYGGD I EL-CENTRAL.
☐ MULTIMEDIAUTTAG FÖR ANTENN, TELEFON OCH DATA, DUBBELT SKARVAT MODULUTTAG
- ☒ BRANDVARNARE
- ☐ UNDERCENTRAL FÖR PASSAGEANLÄGGNING
- ☐ KOMMUNIKATIONSMODUL
- ☐ DELNINGSSKOP PÅ VÄGG ÖVAN UNDER TAK
- ☐ IR-LÄSARE FÖR POSTEN
- ☐ I/O-BOX I EINSCH.
- ☐ BERÖRINGSRI LÄSARE MED KNAPPSAT.S. UK 900 OH
- ☐ BERÖRINGSRI LÄSARE UK 900 OH
- ☐ SPRIDNINGSPUNKT FÖR DÖRRMÖJÖ
- ☐ ELLÄS INGÅR I BE.
- ☒ MIKROBRYTARE INGÅR I BE.
KÄRVDÖRRÖPPING INGÅR I BE.
- ☐ 10-PÄRSPLINT
- ☒ KNAPP 1200 OG FÖR STYRNING AV RÖKLÖSLUKKA I TRÄPPLUSTOPP. LEDNING 4x2x0,5
- ☒ STRÖMBRYTARE VIA TRANSFORMATOR
- ☒ LÄM ANSLUTS TILL APPARATSKÅP I PLAN 1.
- ☒ APPARATDOXA ÖVAN DÖRRKRAM FÖR MÄTNING AV RUMSTEMPERATUR.
- ☒ FÖR RITNINGAR ÖVER PLAN 3-6 ÄR LIGH-ÄR INFÖRT BREDVIS GIVARSYMBOL.
- ☐ 2 ST VP20 MELLAN VÄTTEHÖJDLÄRE OCH EL-CENTRAL.
- ☐ VP20 MELLAN EL-CENTRAL OCH PLAN 1.
- ☐ VP20 MELLAN REFERENSGIVARE, 2000 OG OCH PLAN 1.
- ☐ FÖRBEREDS MED KANALISATION FÖR :
- MAGNETKONTAKT I DÖRRKRAM
- ELLÄS I DÖRRKRAM
- MIKROBRYTARE I DÖRRBLAD
- KODLÄS
- ☐ OPTOAKTIV TILL LÄGENHETER,
SE E-64.3-B-100, -200
- ☐ KANALISATION VP20 PÅ VIND MELLAN HISSSCHAKT

BEF.	ANT.	RELATIONSHANDLING	NN.	2016.02.15
		ZONERINGEN ANGÄR	SÖR	DATUM

RELATIONSHANDLING

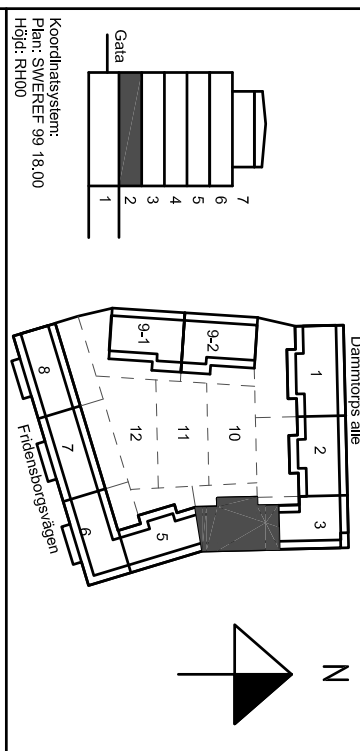

Kv. Liljekonvaljen
JÄRVASTADEN, SOLNA

SKANSKA

A	Skanska Teknik	Tel. 070-4448 00 00
K	Bierhino	Tel. 070-271 80 00
E	Resista AB	Tel. 08-594 970 70
V	Emergoavis	Tel. 3716717530
W	Äf infrastruktur AB	Tel. 070 505 00 00
L	Landskapslaget AB	Tel. 08-442 48 20

UPPHÅLL	BETÄD AV	UPPHÅLLSÄSVÄR
13020	AH	MIN

DATUM	SKAPAD AV
2014.03.21	Mats Nordlund

NYBYGGNAD FÖR BOSTADSHUS PLAN 2 (ENTRÉ), TRH 4	NUMMER	1
Telesystem	SKALA	1:150
	ÄR	A3:100
	NUMMER	E-64-1-1204
	BET	

