

DÄR EJ ANNAT ANGES GÄLLER FÖLJANDE:

UNDER GEMENSAM TÄCKRAM.

BADRUM FÖR EXAKTA APPARATPLACERINGAR.

VERTIKLA SCHAKT ÄR REDOVISADE PÅ NÄTSHEMAN.

PARTVINNAD 4x2x0,5

LEDNING FÖR FASTIGHETSNÄT


UTTAG 300 ÖG (INOM LÄGENHETER)

☐ KORSKOPPLING FÖR MULTIMEDIAÄT

- (H) KANALISATION VP20 PÅ VIND MELLAN HISSCHAKT

BET	ANT	ANDRINGEN ANSER	SIGN	DATUM
-----	-----	-----------------	------	-------

RELATIONS HANDLING

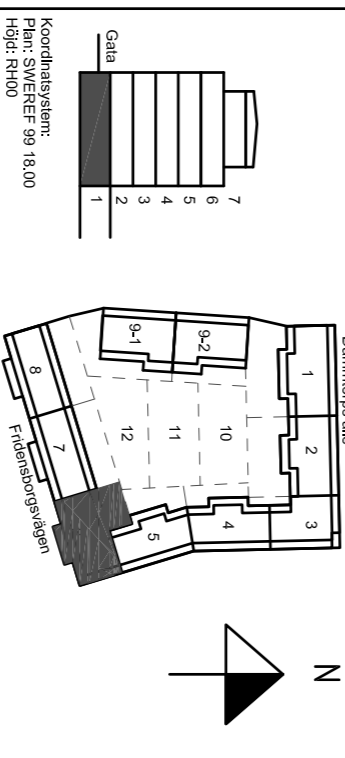

JÄRVASTADEN, SOLNA

SKANSKA


A	Skanska Teknik	Tel. 010-448 00 00
K	Bierling	Tel. 010-211 80 00
E	Resti AB	Tel. 08-594 970 70
V	Emergoavis	Tel. 3716711250
W	ÅF Infrastruktur AB	Tel. 070 505 00 00
L	Landskapslaget AB	Tel. 08-442 42 20

UPPERAG NR 13020	RTAD AV AH	UPPERAGSANSVARIG MN
DATUM 2014.03.21		GODKÄND AV

PLAN 1 (KV), TRH 6

Telesystem

Ljus & Kraft

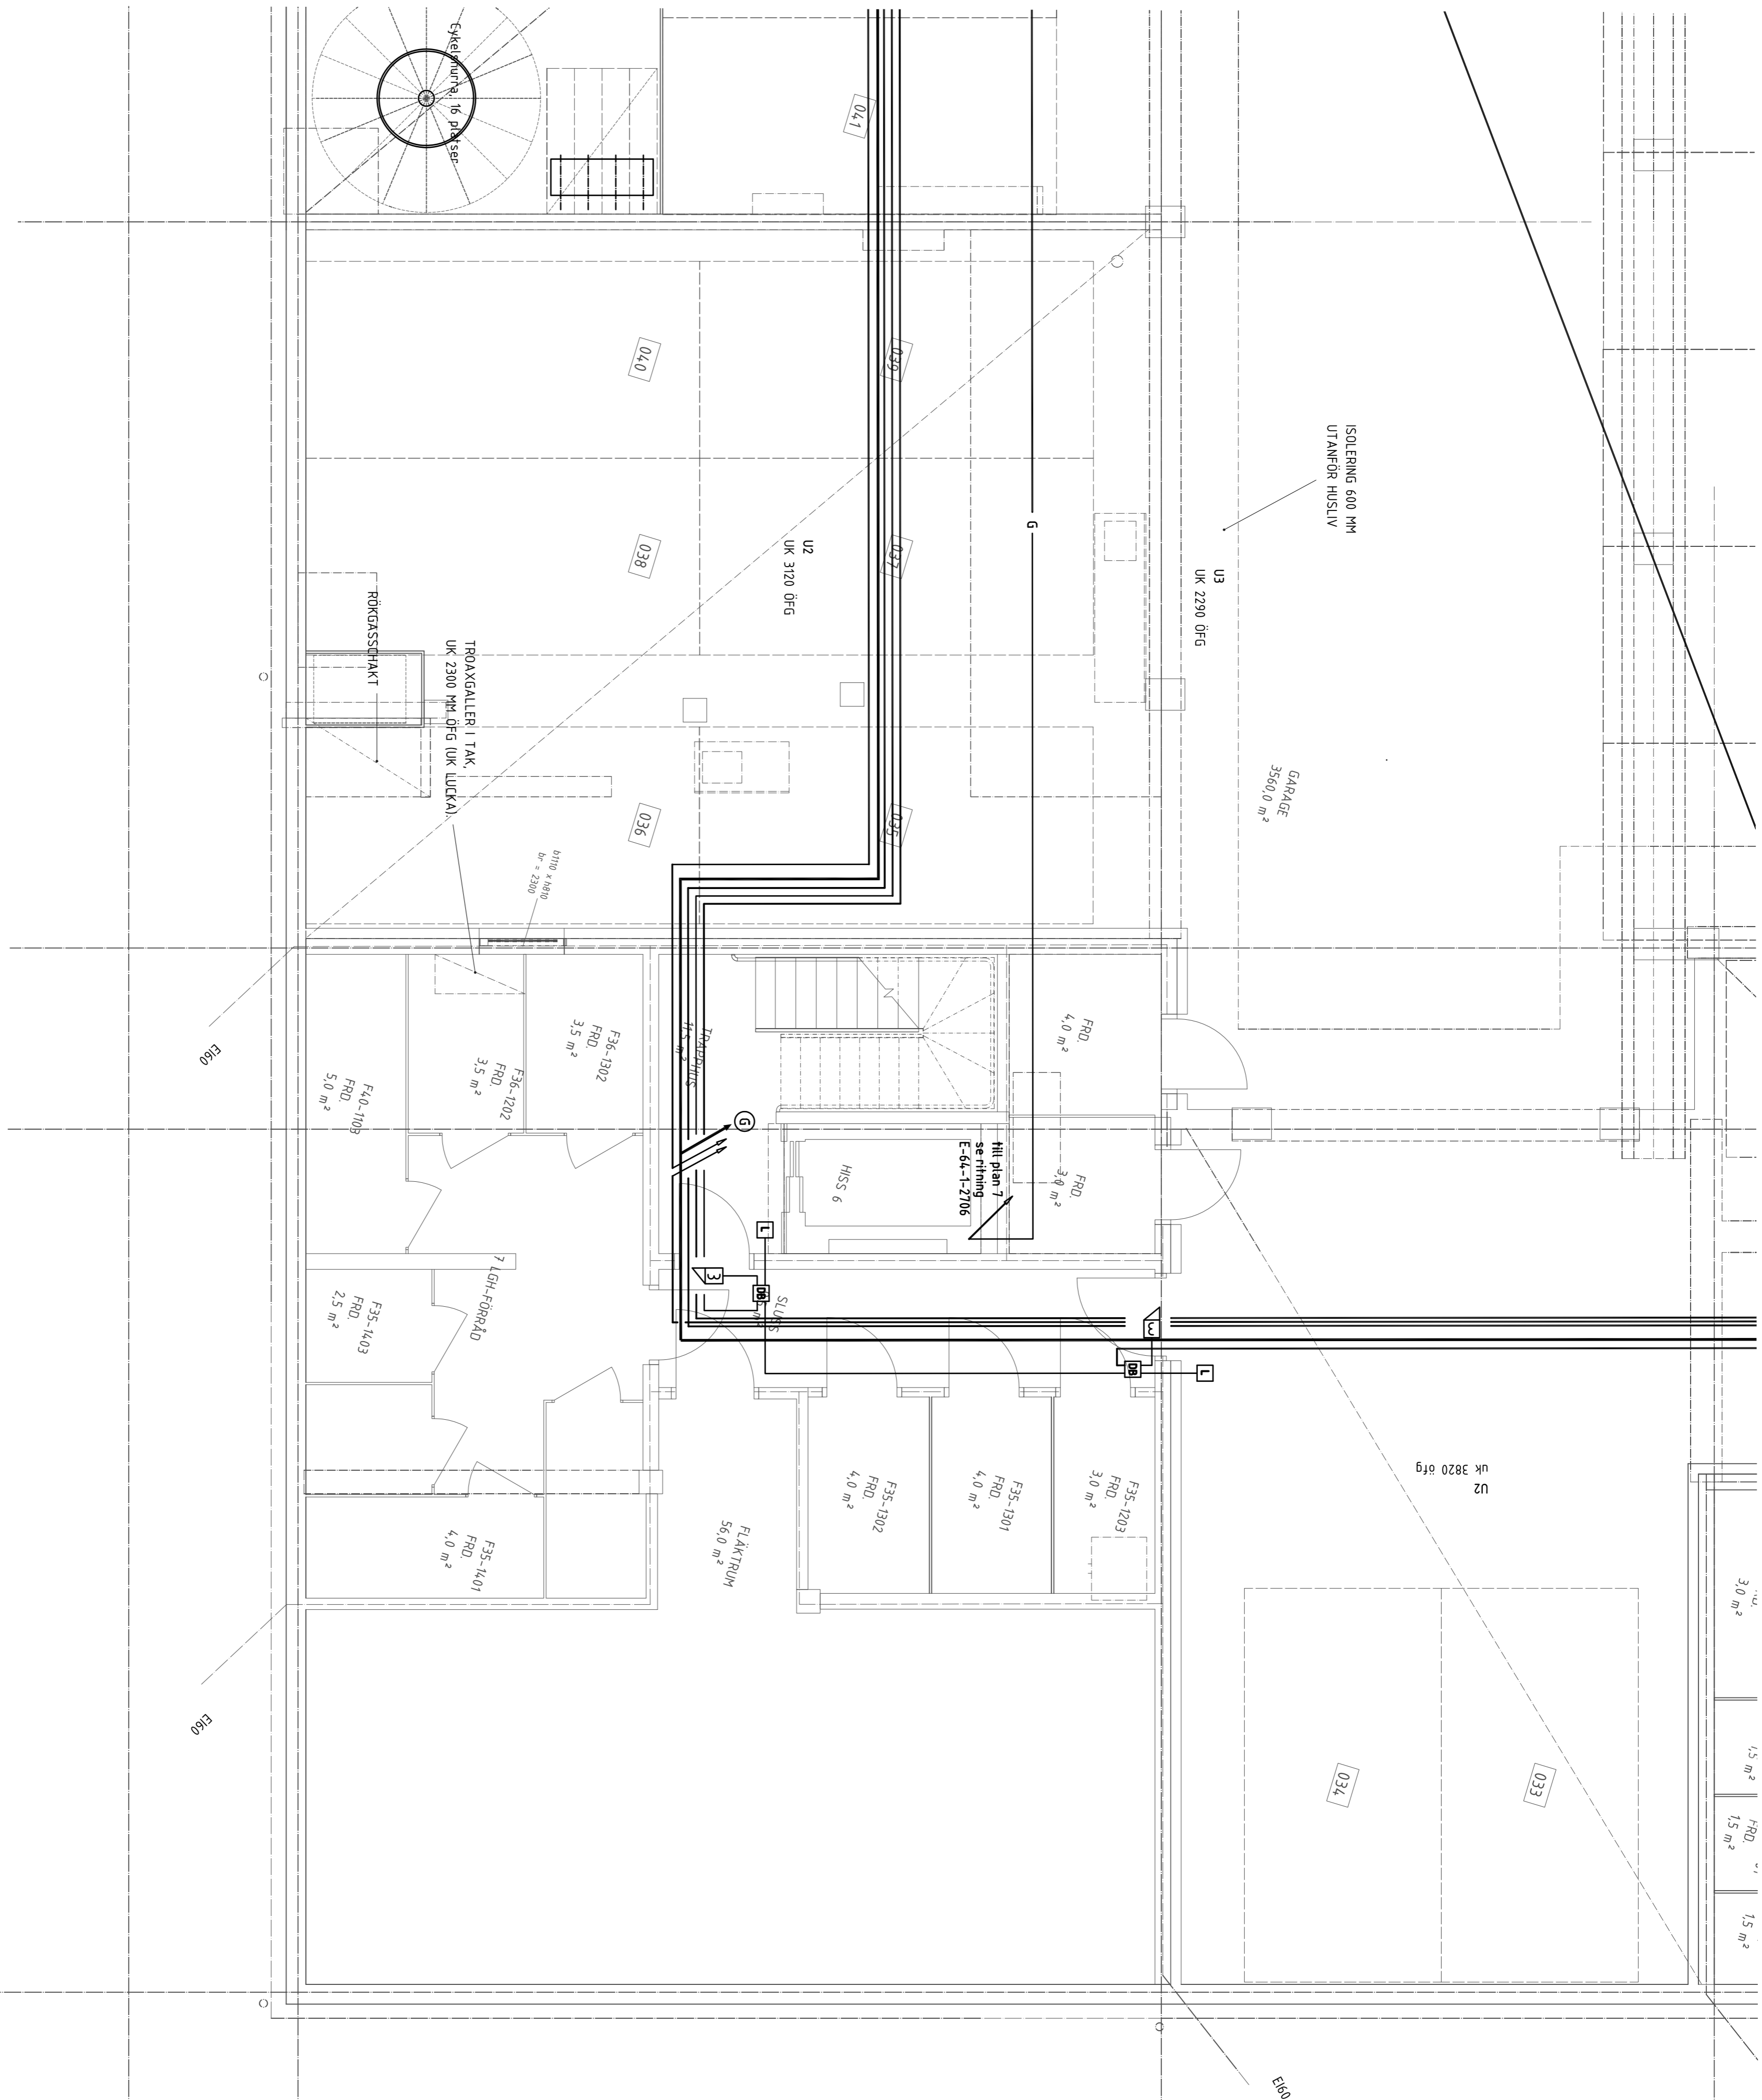

MEIER

