



## FÖRESKRIFTER

ALLMÄNNA FÖRESKRIFTER SE  
RITNING K-01-0-0000

BERÄKNAD VATTENTRYCK: GW +21,000  
BOTTENPLATTA OCH KÄLLARVÄGGAR AV  
VATTENTÄT BETONG


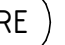
## FÖRKLARINGAR

BETECKNINGAR ENL. BYGGHANDLINGAR 90  
ALLA MÅTT I [mm]  
HÖJDER I [m]

G: GOLVTYP SE RITN. K-20-6-0001  
FG: FÄRDIGT GOLV  
UK: UNDERKANT BETONG  
ÖK: ÖVERKANT BETONG  
PF: PÅLFUNDAMENT. FÖR PLANDETALJER  
SE RITN. K-15-6-0006, I ÖVRIGT  
ENL. GRUNDET. K-15-6-0001 -- 00XX  
F: FUNDAMENT. FÖR PLANDETALJER, SE  
RITN. K-15-6-0006, I ÖVRIGT ENL.  
GRUNDET. K-15-6-0001 -- 00XX  
SF1: STAGFUNDAMENT  $P_{Hill}$  280kN  
SE K-15-6-0006  
SF1-T: STAGFUNDAMENT MED TITANSTAG  
 $P_{Hill}$  350kN SE K-15-6-0006

BETONG, PREFAB  
 BETONG SKYMD  
 BETONG SYNLIG  
 BETONG PLATSGJUTEN

INGJUTNINGSGODS:


-  L 200x200x16 MONTERAS PÅ INSIDA  
RAMPVÄGG FÖR INFÄSTNING AV  
GARAGEPORT  
 LEV AV RÖRENTR. MONTERAS AV BE

## HÄNVISNINGAR

GRUNDPLANER: K-15-1-0001 TILL -0012  
GRUNDETALJER: K-15-6-0001 TILL -XXXX

BET ANDRINGEN AVSER DATUM SIGN

## RELATIONSHANDLING

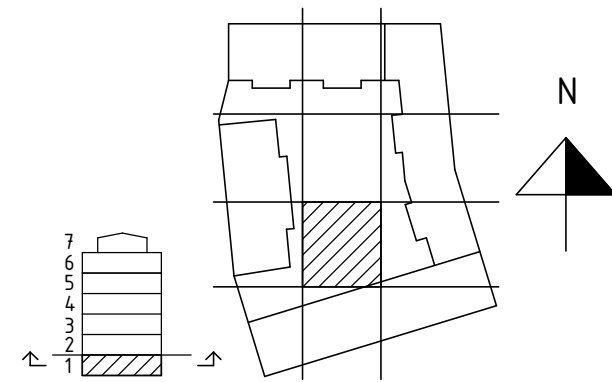

KV. LILJEKONVALJEN  
JÄRVASTADEN

**SKANSKA**

A	Skanska Teknik	Tel. 010-448 00 00
K	Björking	Tel. 010-211 80 00
E	Resista AB	Tel. 08-594 970 70
V	Energioavats	Tel. +37167112350
W	AF Infrastruktur AB	Tel. 010 505 00 00
L	Landskapslaget AB	Tel. 08-442 48 20

UPPDRAG NR 13U22880	RITAD/KONSTR. AV GRN	UPPDR. ANSV. MJN
DATUM 2016-02-15	ANSVARIG MJN	

NYBYGGNATION FLERBOSTADSHUS

GRUNDPLAN DEL 8

SKALA A1 1:50 A3 1:100	NUMMER K-15-1-0008	BET
------------------------------	-----------------------	-----