



G1 - KANTVOT MED PLATSGJUTEN KÄLLARVÄGG B=650
PLATTGRUNDLÄGGNING
1:20

G2 FÖR PLATTGRUNDLÄGGNING
ISOLERAS EJ VOT.

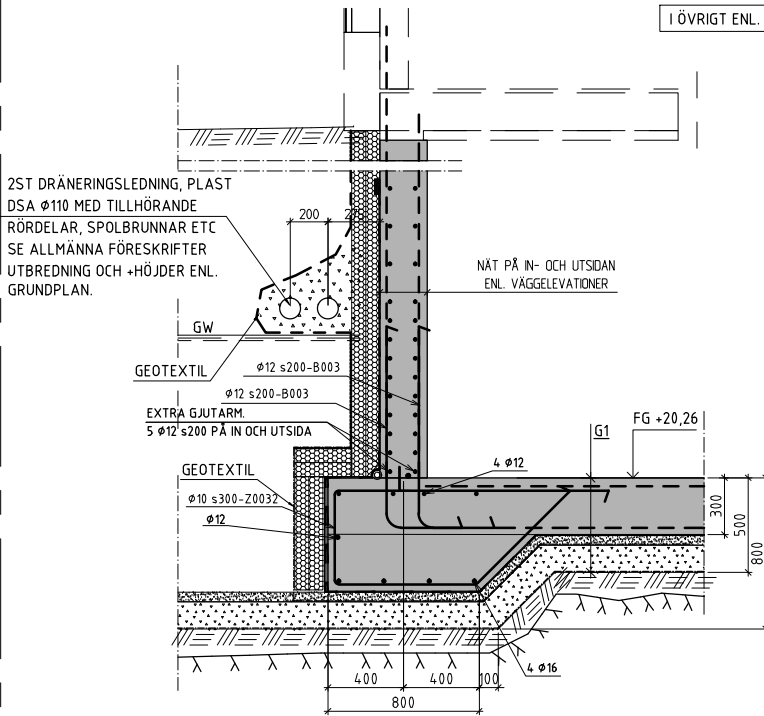


G2 - KANTVOT MED PLATSGJUTEN KÄLLARVÄGG B=800
PLATTGRUNDLÄGGNING
1:20

I ÖVRIGT ENL. G1

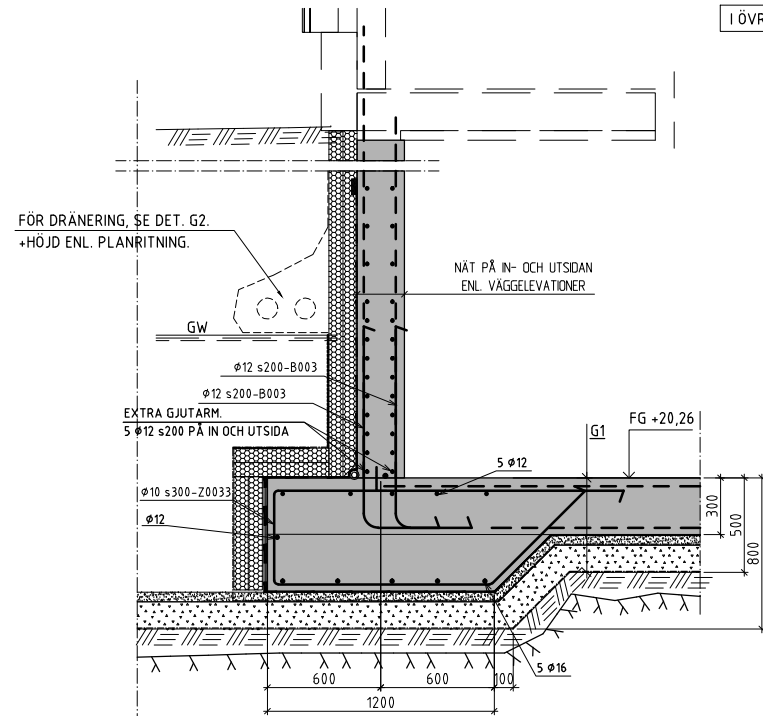


G3 - KANTVOT MED PLATSGJUTEN KÄLLARVÄGG B=1200
PLATTGRUNDLÄGGNING
1:20

I ÖVRIGT ENL. G1

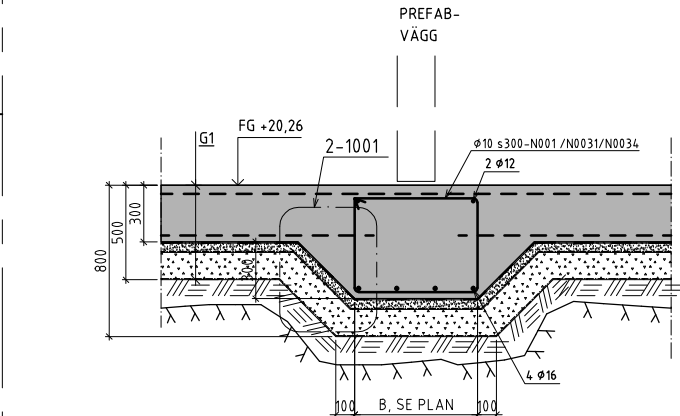


G4 - VOT
PLATTGRUNDLÄGGNING
1:20

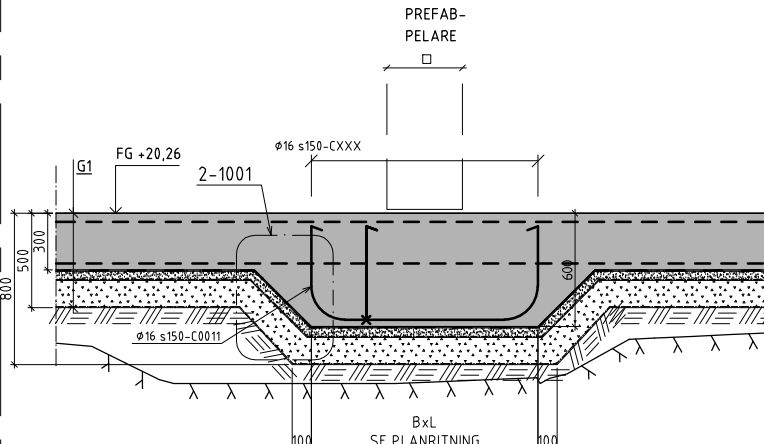


G5 - FUNDAMENT
PLATTGRUNDLÄGGNING
1:20

I ÖVRIGT ENL. G5

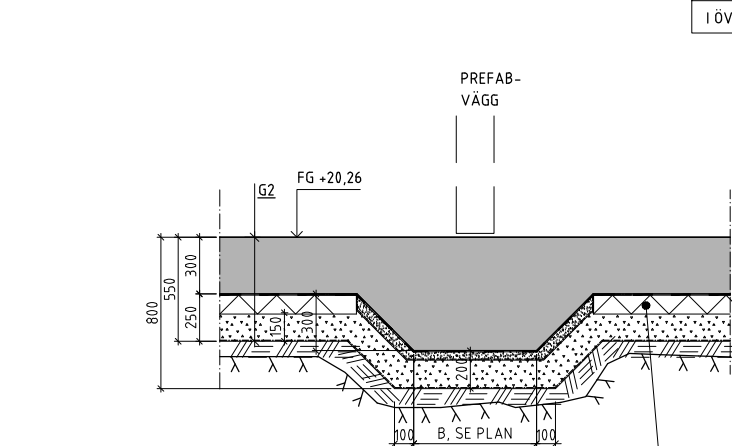


G6 - VOT
PLATTGRUNDLÄGGNING
ISOLERAD PLATTA FÖR FÖRRÅD, FLÄKTRUM MM
1:20

I ÖVRIGT ENL. G4

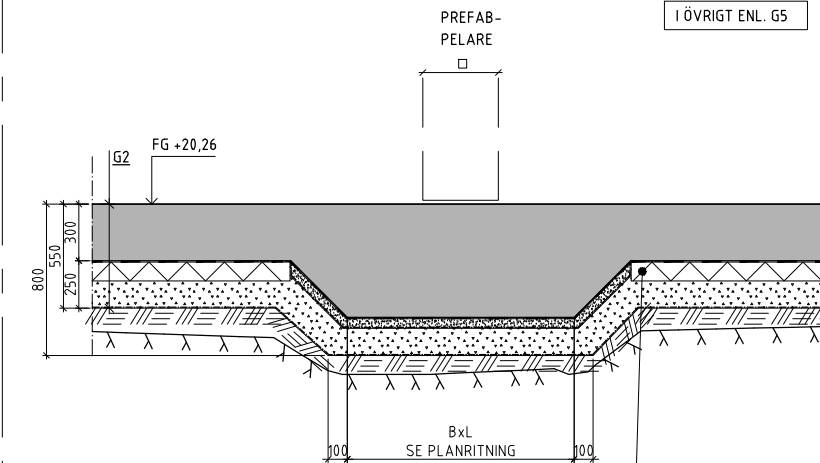


G7 - FUNDAMENT
PLATTGRUNDLÄGGNING
ISOLERAD PLATTA FÖR FÖRRÅD, FLÄKTRUM MM
1:20

G2 FÖR PLATTGRUNDLÄGGNING
ISOLERAS EJ VOT.

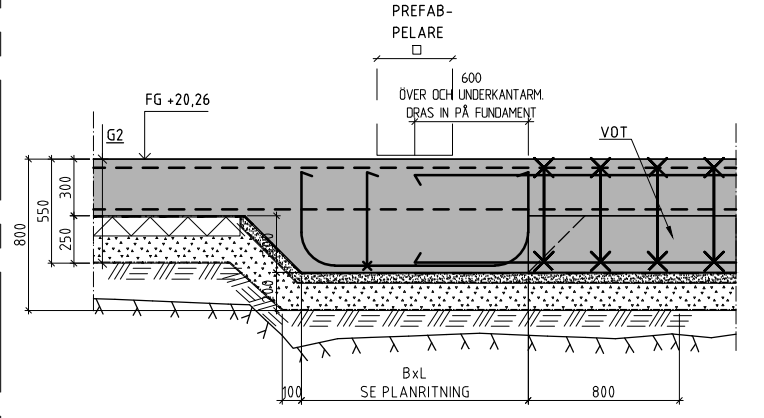


G8 - FUNDAMENT
PLATTGRUNDLÄGGNING
VOT ANSLUTER TILL FUNDAMENT
1:20

I ÖVRIGT ENL. G5

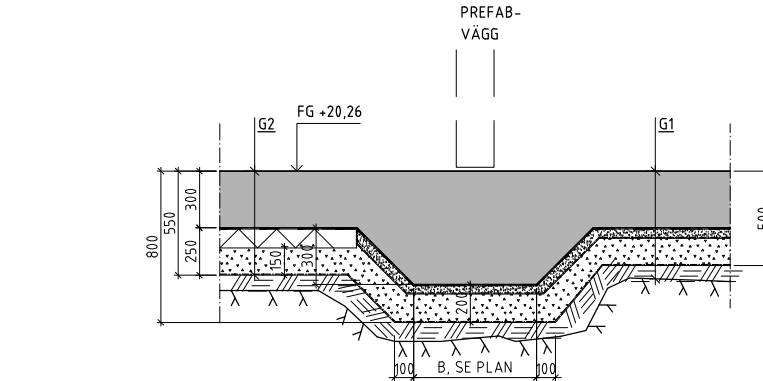

G9 - VOT
PLATTGRUNDLÄGGNING
ISOLERAD PLATTA FÖR FÖRRÅD, FLÄKTRUM MM SOM ÖVERGÅR TILL ISOLERAT UTRYMME
1:20

I ÖVRIGT ENL. G4

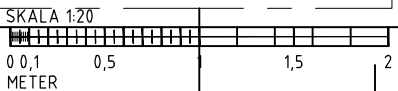

FÖRESKRIFTER

ALLMÄNNA FÖRESKRIFTER
SE RITNING K-01-0-0000.

FÖRKLARINGAR

BETECKNINGAR MM ENL
BYGGHANDLINGAR 90

ALLA MÅTT I [mm]

HÖJDER I [m]

FG AVSER FÄRDIGT GOLV.

UK AVSER UNDERKANT BTG.

BERGKONTUR

MARKKONTUR

TEORETISK GRUNDVATTENNIVÅ

BETONG

VATTENTÄT BETONG

CELLPLAST

DRÄNERANDE LAGER/AVJÄMN.

SAND/ARBETSSKIKT (0-32)

DRÄNERANDE ISOLERING, TYP

PORDRÄN (EL. LIKV.)

GEOTEXTIL

TÄTSKIKT, VOLCLAY

HÄNVISNINGAR


GOLVTYPER: K-20-6-0001

VÄGGTYPER: K-20-6-0002

TÄTSKIKTSSYSTEM, VOLCLAY K-15-6-1001

BET	ANT	ÄNDRINGEN AVSER	SIGN	DATUM
-----	-----	-----------------	------	-------

RELATIONSHANDLING

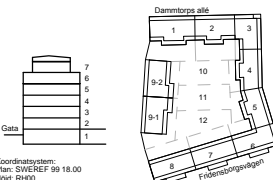

Kv. Liljekonvaljen
JÄRVASTADEN, SOLNA

SKANSKA

A Skanska Teknik	Tel. 010-448 00 00
K Björking	Tel. 010-211 80 00
E Resista AB	Tel. 08-594 970 70
V Energogavals	Tel. +37167112350
W AF Infrastruktur AB	Tel. 010 505 00 00
L Landskapslaget AB	Tel. 08-442 48 20

UPPDRAG NR 13U22880	REVISOR AV MUN	UPPDRAGSANSVARIG MUN
DATUM 2016-02-15	REVISOR AV MUN	

NYBYGGNAD FLERBOSTADSHUS
PLATTGRUNDLÄGGNING
GRUNDETALJER
ARMERINGSRITNING

SKALA
A1: 1:20
A3: 1:40

NUMMER
K-15-6-0001