

FÖRKLARINGAR

DÄR EJ ANMÄT ANGES GÄLLER FÖLJANDE:

APPARATER BREDVID VARANDRA ÄR MONTERADE UNDER GEMENSAM TÄCKRÄM.

SE ARKITEKTENS UPPESTÄLLNINGSRITNINGAR ÖVER KÖK OCH BADRUM FÖR EXAKTA APPARATPLACERINGAR.

LEDNINGAR OCH RÖR TILL LÄGENHETER SOM ÄR FÖRLAGDA I VERTIKAL A SCHAKT ÄR REDOVISADE PÅ NÄTSCHEMAN.

LEDNING FÖR PASSAGEANLÄGGNING  
PARTYINMÅD 4x2x0,5  
LEDNING INOM LÄGENHETER  
OSKARBYAD 4-PÄRS KABEL KAT 6  
LEDNING FÖR FASTIGHETSNET  
PARTYINMÅD 4x2x0,5

UTTAG 300 DG (INOM LÄGENHETER)  
UTTAG 1000 DG (INOM TEKNISKA UTRYMMEN)

☒ KORSKOPPLING FÖR MULTIMEDIALT MED  
MODULÄR ANSLUTNING TILL EL-CENTRAL.  
☐ MULTIMEDIAUTTAG FÖR ANTENN, TELEFON OCH  
DATA. DUBBELT SKARMAT MODUL-UTTAG.

☒ BRANDVARNARE

☐ UNDERCENTRAL FÖR PASSAGEANLÄGGNING

☐ KOMMUNIKATIONSMODUL

☐ DELNINGSBOKS PÅ VÄGG ÖVAN UNDER TAK.

☐ IR-LÄSARE FÖR POSTEN.

☐ I/O-BOX I ELINRSCH.

☐ BERÖRINGSRI-LÄSARE MED KNAPPANLÄG. UK 900 OH

☐ BERÖRINGSRI-LÄSARE. UK 900 OH.

☐ SPRIDNINGSPUNKT FÖR DÖRRMILJÖ

☐ ELLÄS INGÅR I BE.

☒ MIKROBRYTTARE INGÅR I BE.

☒ KÄRMÖVERÖRNING INGÅR I BE.

☐ IO-PÄRSPUNKT

☒ KNAPP 1200 DG FÖR STYRNING AV RÖKLÖSLUKKA I

TRÄPPLUSTORP. LEDNING 4x2x0,5.

STRÖMFÖRSEJERS VIA TRANSFORMATOR.

LÄRRI ANSLUTS TILL APPARATSKÅP I PLAN 1.

APPARATLOSA ÖVAN DÖRRKÄRM FÖR VÄTNING

AV RUMSTEMPERATUR.

FÖR RITNINGAR ÖVER PLAN 3-6 ÄR LIGH-ÄR

INFÖRT BREDVIS GIVARSYMBOL.

☐ 2 ST VP20 MELLAN VÄTTEFÖRDELARE OCH


EL-CENTRAL.

☐ VP20 MELLAN EL-CENTRAL OCH PLAN 1.

☐ VP20 MELLAN REFERENSGIVARE, 2000 DG OCH PLAN 1.

RELATIONSHANDLING

BET	ANT	RELATIONSHANDLING	NN	2016.02.15
		ÄNDRINGEN ANSÄR	SÖR	DATUM

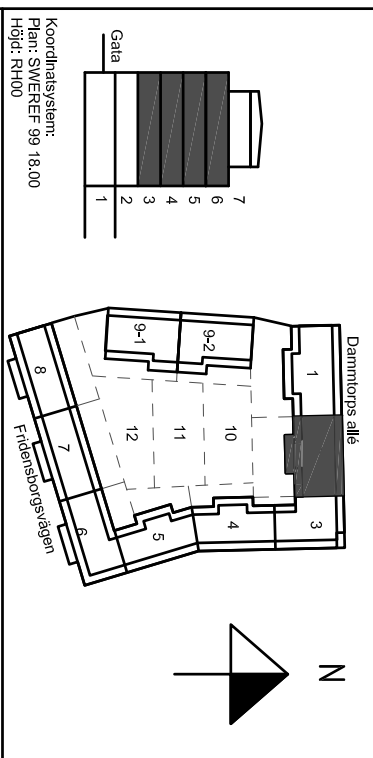

Kv. Liljekonvaljen  
JÄRVASTADEN, SOLNA

**SKANSKA**

A	Skanska Teknik	Tel. 070-4448 00 00
K	Bierking	Tel. 070-271 80 00
E	Resista AB	Tel. 08-594 970 70
V	Emergoavis	Tel. 3716711250
W	Älforsstruktur AB	Tel. 070 505 00 00
L	Landskapslaget AB	Tel. 08-442 48 20

UPPHÅLLAR	BETÄD AV	UPPDRAGSANSVÄRIG
13020	AH	MN

DATUM 2014.03.21  
NYBYGGNAD FLERBOSTADSHUS  
PLAN 3-6 (1-4 TR.), TRH 2

Telesystem

SKALA A1:150 A3:100	NUMMER E-64-1-1302	BET
---------------------------	-----------------------	-----

