

LB01-FTX 1- 500 x 500-B-13- Y-41

SYSTEM	
MEDIE	
MATERIAL	
DIMENSION CIRK.	
DIMENSION REK1 REKT.	
DIMENSION CIRK.	
DIMENSION REK2 REKT.	
SOLERING TYP BV/KL	
SOLERING SPECIAL	
YTBOKLÄDNAD	
YTBOKLÄDNAD TYP	

SYSTEM

LB01-FTX-HU51 LUFTBEHANDLINGSAGGREGAT
LB02-FTX-HU52 LUFTBEHANDLINGSAGGREGAT
LB03-FTX-HU53 LUFTBEHANDLINGSAGGREGAT
LB04-FX-HU52 (LOA1) LUFTBEHANDLINGSAGGREGAT
LB05-FTX-HU52 (LOA2) LUFTBEHANDLINGSAGGREGAT
FF01-HU51- FRÄNLUFTSFLÄKT NR.01
FF02-HU51- FRÄNLUFTSFLÄKT NR.02
FF03-HU51- FRÄNLUFTSFLÄKT NR.03
FF04-HU52- FRÄNLUFTSFLÄKT NR.04
FF05-HU52- FRÄNLUFTSFLÄKT NR.05
FF06-HU52- FRÄNLUFTSFLÄKT NR.06
FF07-GARAGE CO2- FRÄNLUFTSFLÄKT NR.07

MEDIE

F - FRÄNLUFT
A - AVLUF
U - UTELUFT
T - TILLUFT

MATERIAL

1-FÖRZINKAD PLÄT
2-

ISOLERING

B11-BRAND EI15
B13-BRAND EI30
B16-BRAND EI60
K25-KONDENS 50mm
V17-VÄRME 70mm

YTBEKLÄDNAD

Y_____


SAKVAROR

SP1-INJUSTERINGSRSPJÄLL-FLAKTWOODS-IRIS
SP2-INJUSTERINGSRSPJÄLL-REKTANGULAR
SP3-M-AVSTANGNINGSSPJÄLL M. MOTOR
R1-BRANDSPJÄLL HAGAB BACC 1
B2-FALKT WOODS ETPRE-E03-1 (24V AC/DC)
B3-WELAND
LD1-CIRK LUDDAMPARE-LINDAB SLCU100-1200
LD2-CIRK LUDDAMPARE-LINDAB SLCU100-900
LD3-REKT LUDDAMPARE-LINDAB
LD4-RENSLUCKA-CIRKULAR PLUG
RL2-RENSLUCKA-REKTANGULÄR PLUG
RL3-RENSLUCKA-CIRKULAR SIDE
RL4-RENSLUCKA-REKTANGULÄR SIDE
TD1-TILLUFTSDON-FLAKTWOODS-KTI
TD2-TILLUFTSDON-HALTON-FLE
TD3-TILLUFTSDON-FLAKT WOODS-KE
TD4-TILLUFTSDON-LINDAB-LKA
FD1-FRÄNFTLUTSDON-FLAKTWOODS-KSO
FD2-UTLUFT TAKHUVEN-GRILLE-BRIH-xxxx
AD2-AVLUFT GRILLE-FALKT WOODS-RIS
UD1-UTLUFT TAKHUV BEVENT RASCH-BRFH-xxxx
UD2-AVLUFT GRILLE-FLAKT WOODS-RIS

Isolerade på synliga kanaler vara skall försedd med ytskikt av aluminiumfolie. Skall häftas och tejpas med alu-tejp.
Rensluckor enligt stormästarens anvisningar.

BET	ÄNDRINGEN AVSER	DATUM	SIGN
-----	-----------------	-------	------

RELATIONSHANDLING

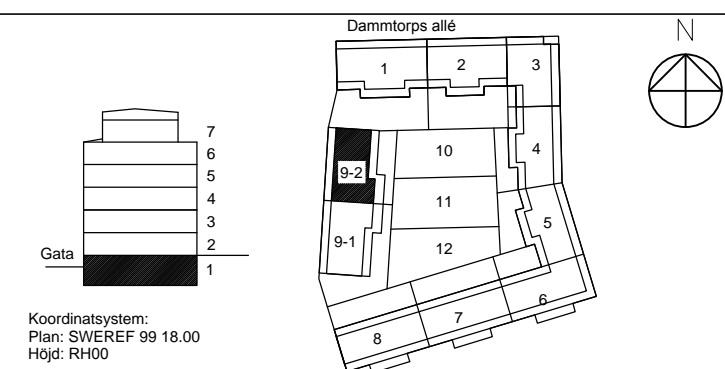

Kv. Liljekonvaljen
JÄRVASTADEN, SOLNA

SKANSKA

	A	SKANSKA TEKNIK	Tel. 010-448 13 29
	K	BJERKING	Tel. 010-211 80 00
	E	RESISTA AB	Tel. 08-594 97070
	L	LANDSKAPSLAGET AB	Tel. 08-442 48 20
X	V	ENERGOAVOTS	Tel. +371 671 123 50

	W ĀF INFRASTRUKTUR	Tel. 010-505 00 00
OPDRAG NR 141302	RITAD/KONSTR.AV Emīls Kaužens	HANDLĀGGARE Māris Maķevics
DATUM 2016-01-29	ANSVARIG Dainis Ziļītis	

NYBYGGNAD FLERBOSTADSHUS
TRAPPHUS 9, PLAN 1 (KV), DEL 2
LUFTBEHANDLING

SKALA A1 1:50 A3 1:100	NUMMER V 57.1-3192	BET
------------------------------	-----------------------	-----