

K:\Uppdrag_1_nave\13022880\KV\RH\Rev1\K-Liljekonvaljen_RH.rvt
2016-02-04 14:520

FÖRESKRIFTER

ALLMÄNNA FÖRESKRIFTER SE
RITNING K-01-0-0000

RITNINGAR MED MÅTT & PLACERINGAR AV
TAKSTOLAR ÄR FÖRSLAG LEV SKALL
SÄKERSTÄLLA MÅTT & UTFÖRANDE MED A-
RITNINGAR. INNAN PRODUKTION AV TAKSTOLAR
SKALL RITNINGAR SKICKAS TILL ANSVARIG
KONSTRUKTÖR & ARKITEKT FÖR GODKÄNNANDE.

TAKSTOLAR DESS INFÄSTNINGAR & AVVÄXLINGAR
DIM. AV TAKSTOLSLEVERANTÖR.

TAKSTOLAR SKALL DIM. OCH UTFÖRAS SOM
SKIVVERKAN MED ERFODERLIG INF: TILL ANSL.
VÄGGAR.

FÖRKLARINGAR




BETECKNINGAR ENL. BYGGHANDLINGAR 90
ALLA MÅTT I [mm]
HÖJDER I [m]

TS X = TAKSTOL TYP X

HÄNVISNINGAR

MÅTTTRITNING
TAKSTOLAR: K-25-4-1001 TILL -1002

LAGER:

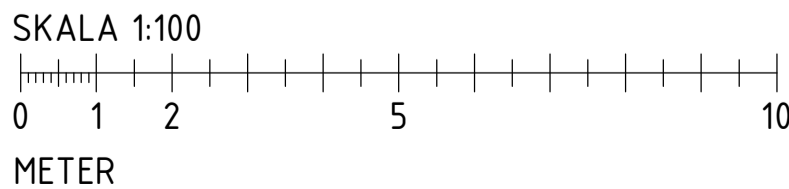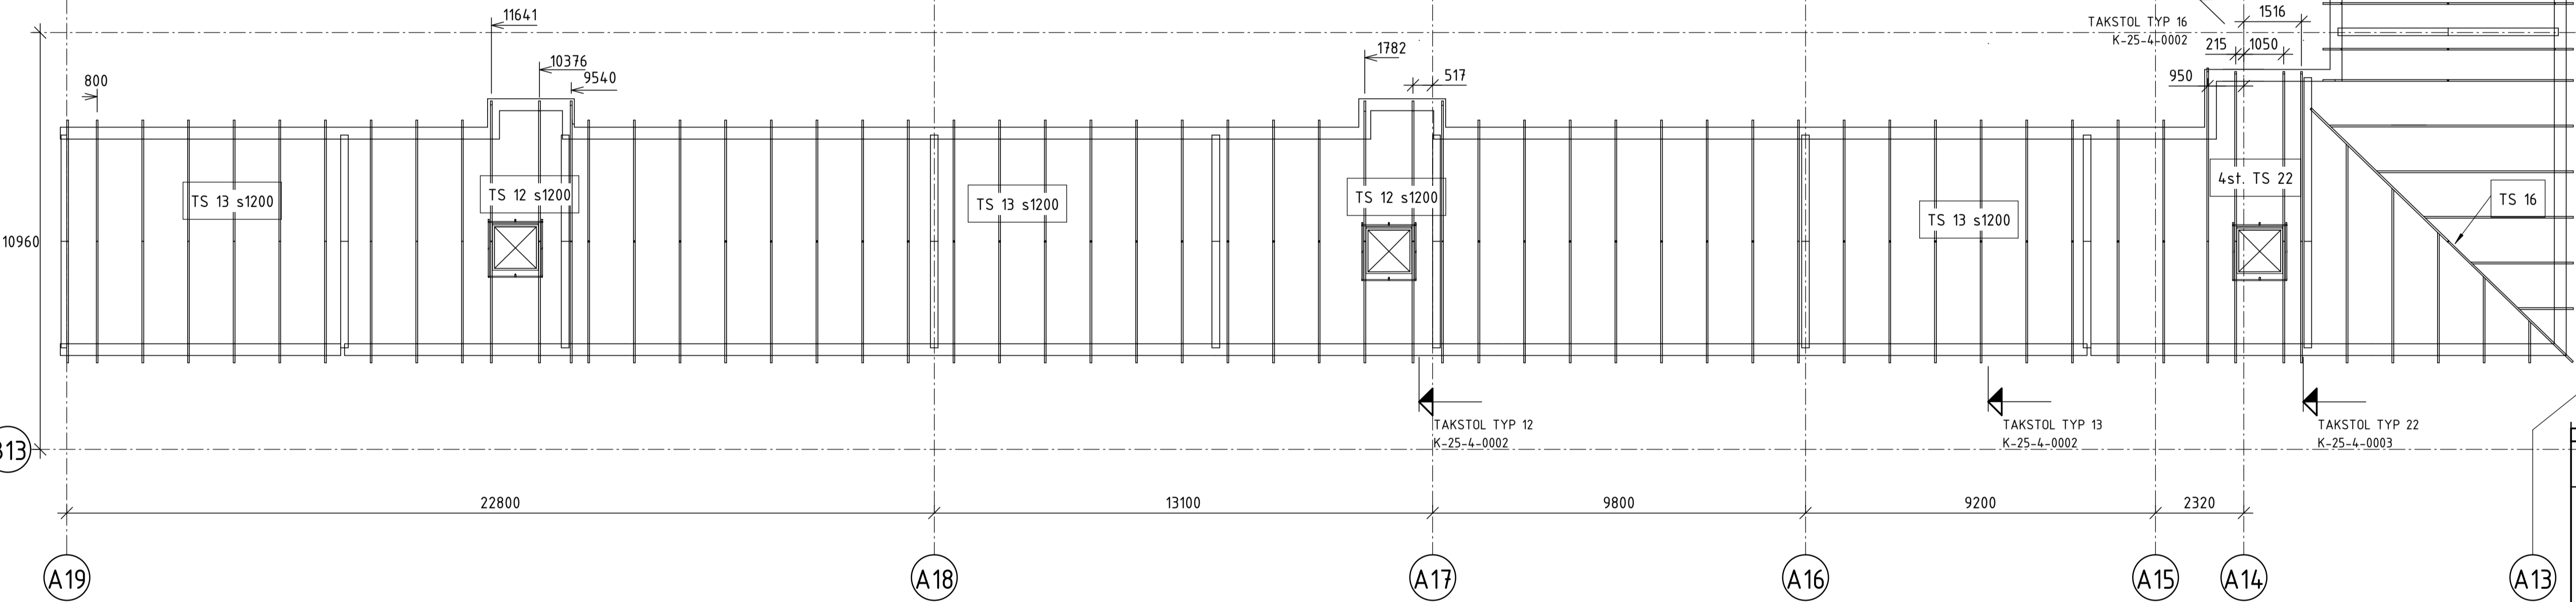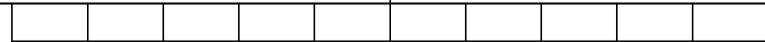

BET	ÄNDRINGEN AVSER	DATUM	SIGN
RELATIONSHANDLING			
KV. LILJEKONVALJEN JÄRVASTADEN			
SKANSKA			
A	Skanska Teknik	Tel. 010-448 00 00	
K	Björking	Tel. 010-211 80 00	
E	Resista AB	Tel. 08-594 970 70	
V	Energioavats	Tel. +37167112350	
W	AF Infrastruktur AB	Tel. 010 505 00 00	
L	Landskapslaget AB	Tel. 08-442 48 20	
UPPDRAG NR 13U22880			
RITAD/KONSTR. AV GRN		UPPDR. ANSV. MJN	
DATUM 2016-02-15			
ANSVARIG MJN			
NYBYGGNATION FLERBOSTADSHUS			
HUS 2, TAKPLAN			
SKALA A1 1:100 A3 1:200	NUMMER K-25-1-0002		BET