

TRAPPHUS 4

TRAPPHUS 3


TRAPPHUS 2

TRAPPHUS 1

TRAPPHUS 9

BET	ANT	RELATIONSHANDLING	NN	2016.02.15
		ÄNDRINGEN ANGÅR	SKR	DATUM

RELATIONSHANDLING

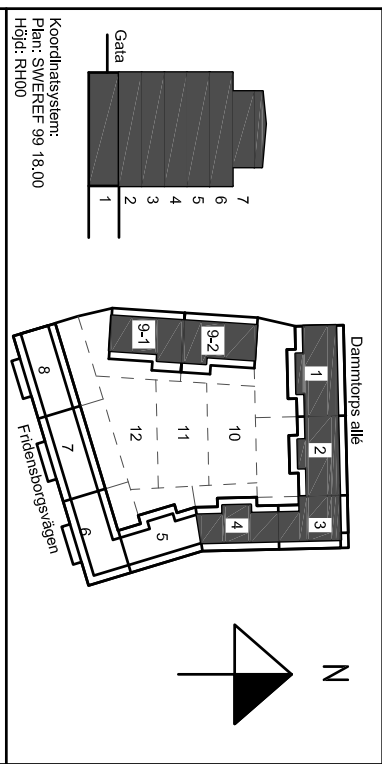

Kv. Liljekonvaljen  
JÄRVASTADEN, SOLNA

SKANSKA	
A	Skanska Teknik
K	Bierking
E	Resista AB
V	Emergoavis
W	Älforsstrukt AB
L	Landskapslaget AB

UPPMÄTA	BEFÄL AV	UPPMÄTARE
13020	PL	MN
2014.04.04		

NYBYGGNAD FLERBOSTADSHUS	
Trapphus 1-4 och 9	
Nätschema	
Flerfunktionsnät	
SKALA	NUMMER
A:1	E-640-8-100
A:3	



- FÖRKLARINGAR
- DÄR EJ ANVÄNT ANGES GÄLLER
- LEDNINGAR
- ELÅKTY 10/20/0,6
- ☒ KOPPLINGSSTÄLL FÖR -01-NÄT
- ☐ 10-PARSPLINT
- ☐ FÖRLÄGGS I RÖR I/UNDER BOTTENPLATT
- ☒ LÄMNAS I SLING I HISSSCHAFTBOTTEN
- HISSENTREPRENÖR INSTALLERAR OCH
- ANSLUTER LEDNING INOM SCHAFT.