

FÖRKLARINGAR
DÄR EJ ANMÄT ANGES GÄLLER FÖLJANDE:
APPARATER BREDVID VARANDRA ÄR MONTERADE
UNDER GEMENSAM TÄCKRAM.

SE ARKITEKTENS UPPSTÄLLNINGSRITNINGAR ÖVER KÖK OCH
BADRUM FÖR EXAKTA APPARATPLACERINGAR.

LEDNINGAR OCH RÖR TILL LÄGENHETER SOM ÄR FÖRLAGDA I
VERTIKLA SCHAKT ÄR REDOVISADE PÅ NÄTSCHEMAN.

LEDNING FÖR PASSAGEANLÄGGNING
PARTYINMÅD 4x2x0,5

LEDNING INOM LÄGENHETER
OSKARBYAD 4-PÄRS KABEL KAT 6

LEDNING FÖR FASTIGHETSNET
PARTYINMÅD 4x2x0,5

UTTAG 300 OG (INOM LÄGENHETER)
UTTAG 1000 OG (INOM TEKNISKA UTRYMMEN)

KORSKOPPLING FÖR MULTIMEDIALT MED
MODULÄR ANSLUTNING TILL ELEKTICAL.

MULTIMEDIALT UTGÅG FÖR ANTENN, TELEFON OCH
DATA. DUBBELT SKARVAT MODUL UTGÅG.

BRANDVÄRNARE
UNDERCENTRAL FÖR PASSAGEANLÄGGNING.

KOMMUNIKATIONSMODUL
DELINGSBOX PÅ VÄGG ÖVAN UNDER TAK.

IR-LÄSARE FÖR POSTEN.
1/0-BOX I EINSCH.

BÄRINGSRÄLLÄSARE MED KNAPPANLÄSARE, UK 900 OM
BERÖRINGSRÄLLÄSARE, UK 900 OM.

SPRIDNINGSPUNKT FÖR DÖRRHÄLLJÖ
ELLÄS INGÅR I BE.

MIKROBRYTTARE INGÅR I BE.
KÄRNVÄRNING INGÅR I BE.

10-PÄRSPLINT
KNAPP 1200 OG FÖR STYRNING AV RÖKLÖSLIGA I
TRAPPHUS-1. LEDNING 4x2x0,5.

STRÖMLEDNINGAR VIA TRANSFORMATOR.
LÄM ANSLUTS TILL APPARATSKÅP I PLAN 1.

APPARATSKÅP ÖVAN DÖRRKÄM FÖR VÄNING
AV RUMSTEMPERATUR.

FÖR RITNINGAR ÖVER PLAN 3-6 ÄR LIG-ÄR
INFÖRT BREDVID GIVARSYMBOL.


2 ST VP20 MELLAN VÄTTERDELARE OCH
ELEKTICAL.

VP20 MELLAN ELEKTICAL OCH PLAN 1.

VP20 MELLAN REFERENSGIVARE, 2000 OG OCH PLAN 1.

BEF.	ANT.	RELATIONSHANDLING	NN.	2016.02.15
		ZONERING ARBETE	SÖR	DOKUM.

RELATIONSHANDLING

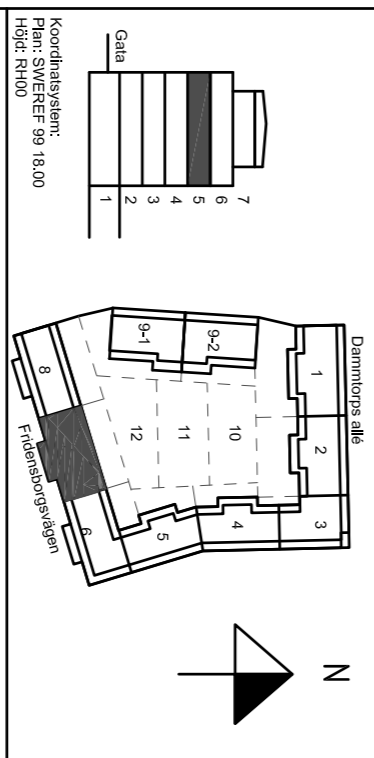

Kv. Liljekonvaljen
JÄRVASTADEN, SOLNA

SKANSKA

A	Skanska Teknik	Tel. 070-4448 00 00
K	Bierking	Tel. 070-271 80 00
E	Resista AB	Tel. 08-594 970 70
V	Emergoavis	Tel. 3716711250
W	Äf infrastruktur AB	Tel. 070 505 00 00
L	Landskapslaget AB	Tel. 08-442 48 20

UPPHÅLL 13020	BEFÄL AV AH	UPPHÅLLS MÄN
DATUM 2014.11.10	SKAPAD AV Mats Nordlund	

SKALA A1:150	NUMMER E-64-1-2507	BEF.
A3:100		

