


ANSLUTNINGAR
TVATTMASKINER:
ⒶKV1-24-12 UT FRÅN SCHAFT UNDER BANK. DISKMASKINS-
AVSTÄNGNING MÖRA INXX MONTERAS I BANK
ⒷKV1-24-12 VERKTIKAL DRAGNING FRÅN TAK. AVSLUT MED
AV63-12 (BALLOFIX)
ⒸKV1-24-12 ANSL TILL LEDNING UNDER TVÄTTSTÄLL. AVSLUT
MED AV63-12 (BALLOFIX)
ⒹDISKMASKINER EJ PLACERADE BREDVID DISKHO. KV1-33-16
KLAMRAS UNDER BANK. DISKMASKINER LEVERERAS MED
FÖRLÅNGD AVLOPPSLANG (INGÅR I BE).

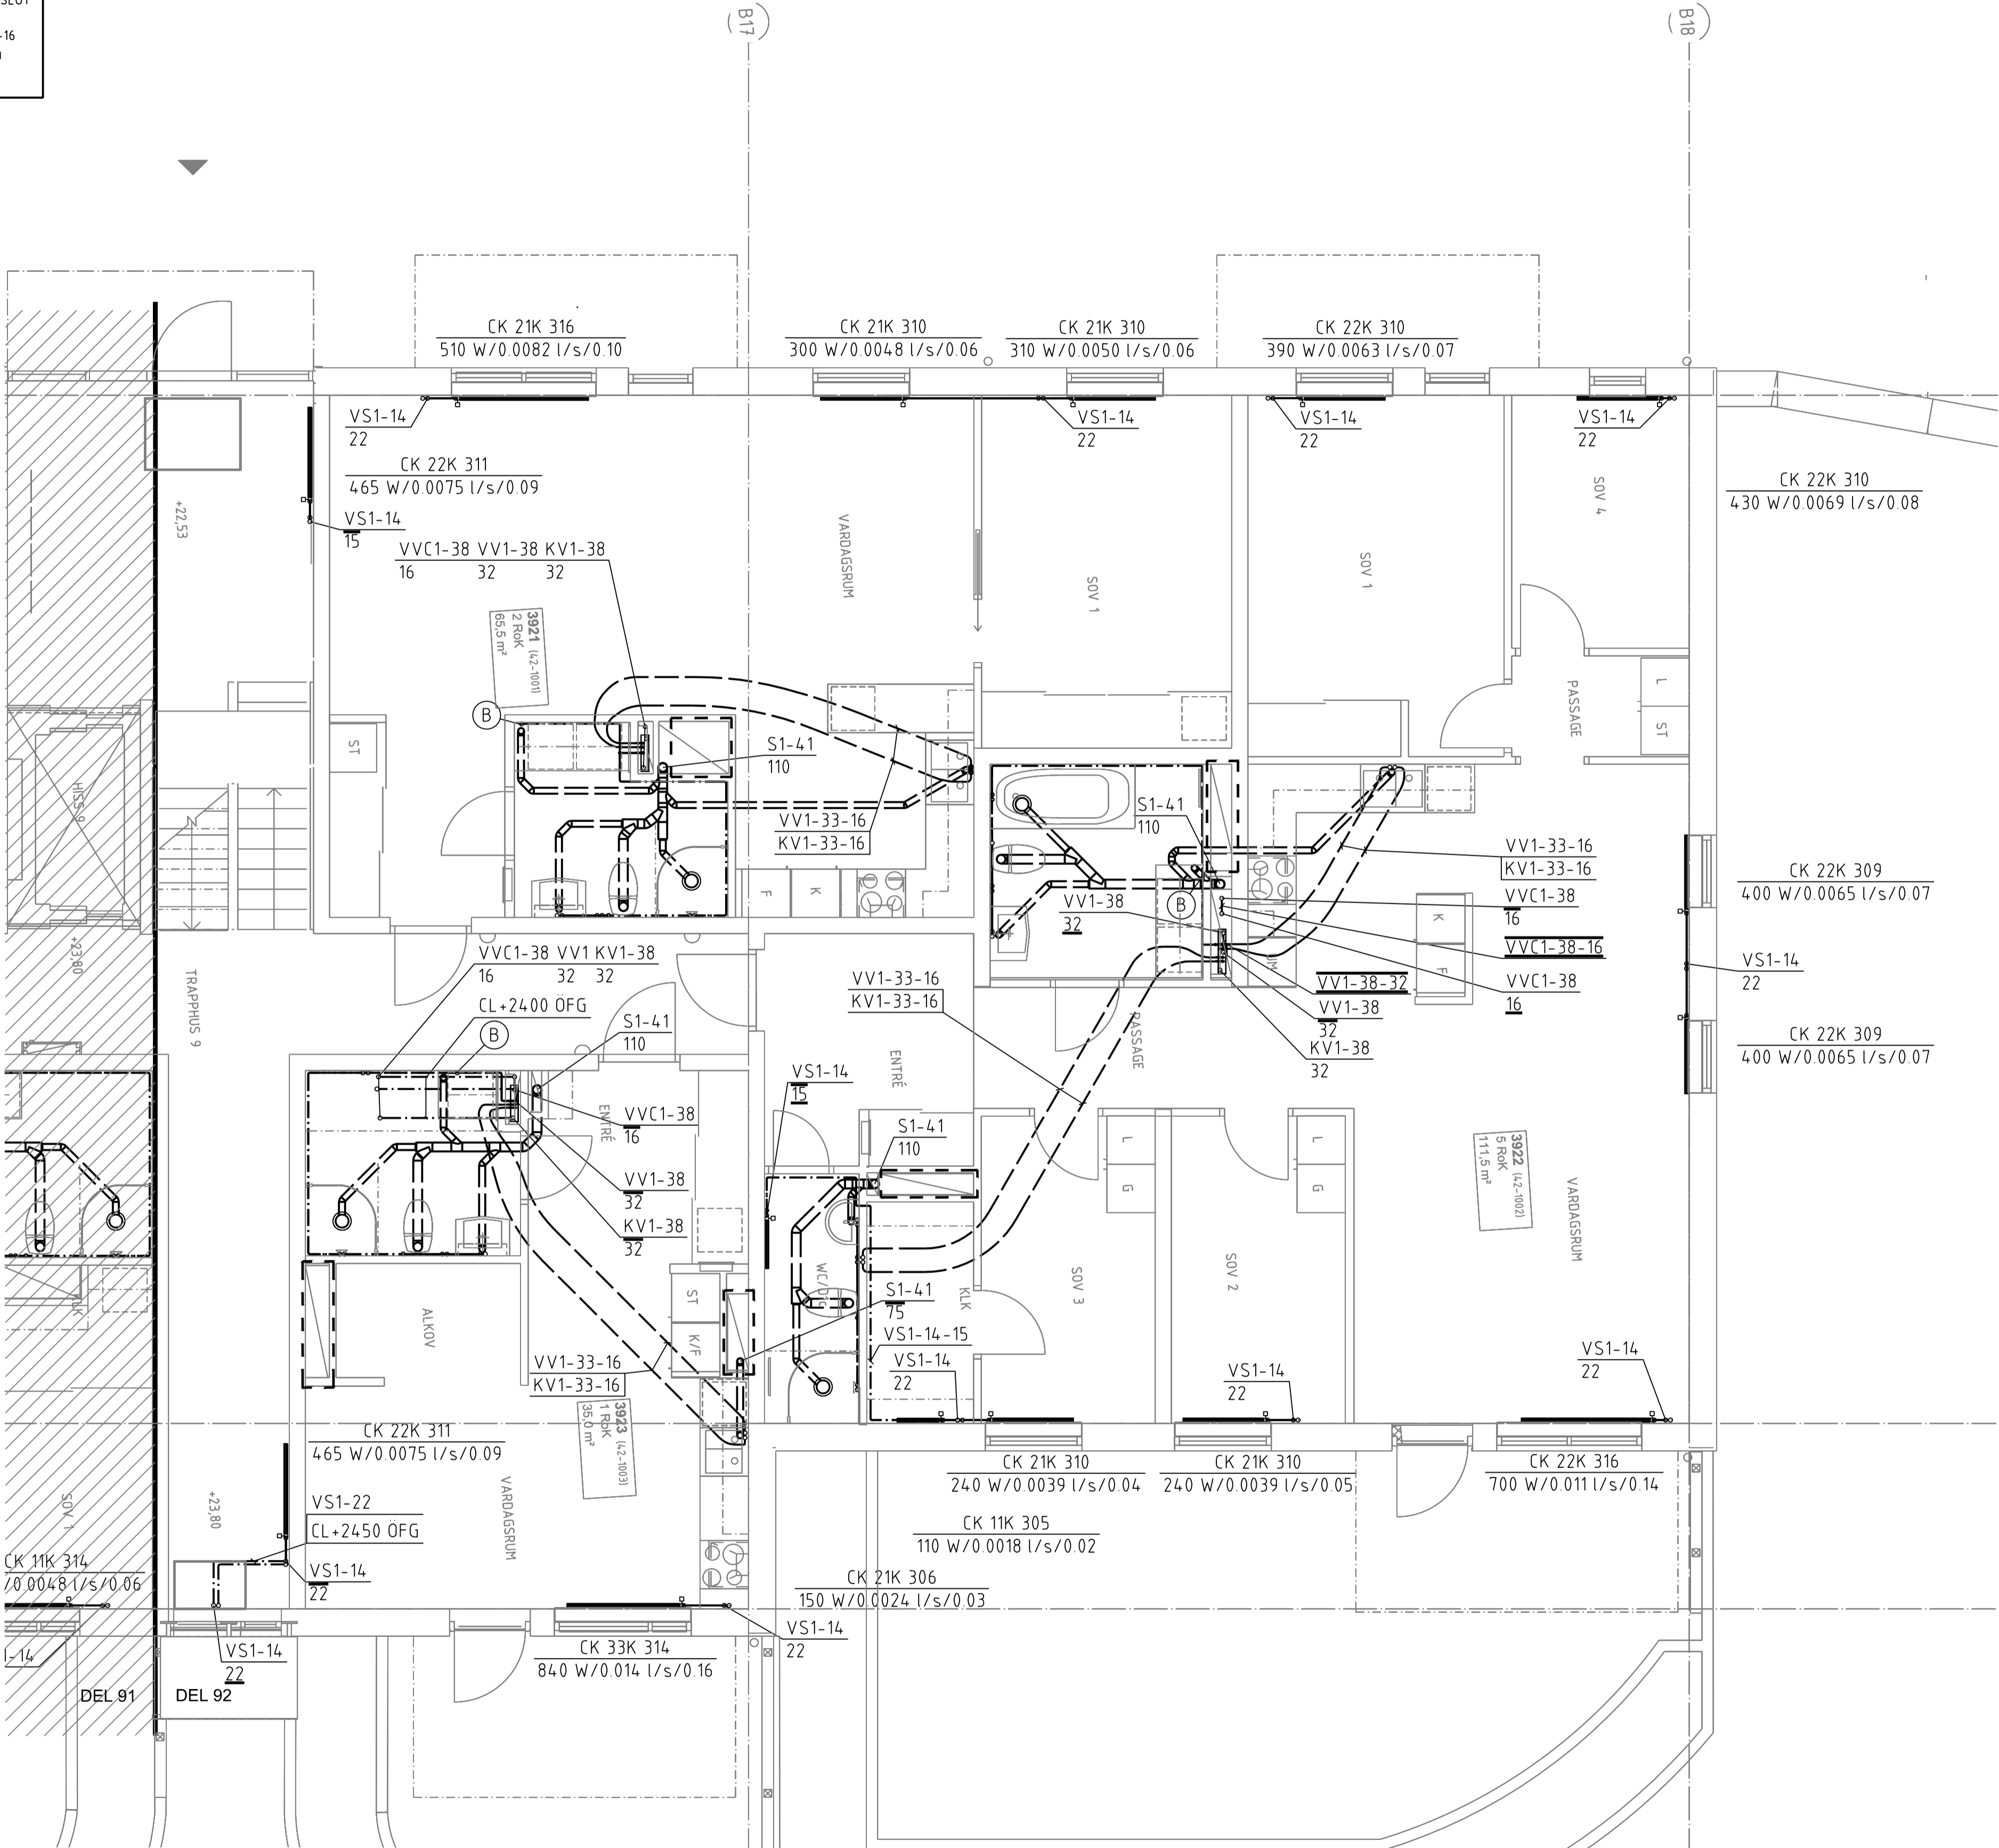

ANVISNINGAR
- DAR EJ ANNAT ANGES FÖRLÄGGS
SPILLVATTENLEDNINGAR MED 10 PROMILLES FALL.
- ENTREPRENADGRANS ÅR HUSLIV.
- SAMTLIGA BLANDARE FÖRSES MED
FÖRÄVSTÄNGNINGSVENTILER.
- AVLOPPSRÖR S1-32 I DIM 110 GENOM BETONGBJÄLKLAG
OCH BRANDAVSKILJANDE VÄGG FÖRSES MED BRANDTAPE
- VATTENRÖR KV1-38, VV1-38, VVC1-38 GENOM
BETONGBJÄLKLAG OCH BRANDAVSKILJANDE VÄGG
FÖRSES MED BRANDTAPE.
DIMENSIONER PÅ ANSLUTNINGSLEDNINGAR:
APPARAT KV VV SV VS
VK 12 110
TS 12 12 75
DBBL 15 15 75
GB 15 UTLOPP
UB 15 75
TV 15 15
VUK 15
DUBL 15 15
BKBL 15 15
SPBL 15 15
RADIATOR (DAR EJ ANNAT ANGES) 12
RÖRMATERIAL
EXEMPEL VS1-21-22
VS1 ÅNGER MEDIA I RÖRLEDNING, 21 ÅNGER MATERIAL DÄR
• FÖRSTA SIFFRAN ÅR RÖRMATERIAL,
• ANDRA SIFFRAN ÅR ETT LÖPNUMMER FÖR OLIKA
TYPER INOM MATERIALOMRÅDET
22 ÅNGER RÖRDIMENSION
MEDIA
VP1 VARME PRIMÄR 60°C
VS1 VARME SEKUNDÄR
RAD 55-40°C
VENT 50-30 C
KV1 KALLVATTEN
VV1 VARMVATTEN 55°C
VVC1 VARMVATTEN CIRCULATION
S1 SPILLVATTEN
MATERIAL
1X - STÅLRÖR
11 STÅLRÖR ENL SS326 ELLER HANDELSTUBER
PÅ FJÄRRVARME PRIMÄR STÅLTUBER ENL SS1887
ELLER 1878
14 ELFÖRZINKADE STÅLRÖR TYP MAPRESS

2X - KOPPARRÖR
21 HÄRDA KOPPARRÖR ENL SS1889 ELLER SS1890
22 KOPPARRÖR TYP PRISOLRÖR
23 KOPPARRÖR TYP PLUSPRISOLRÖR
24 FÖRKROMADE KOPPARRÖR


3X - PLASTRÖR
31 DAG OCH SPILLVATTENRÖR AV PP
32 DAG OCH SPILLVATTENRÖR, LJUDDÄMPADE TYP
RAUPIANO
33 PEX TYP RÖR I RÖR ISOLERADE
34 PEM-SLANG PN10
35 PEX RÖR I RÖR ISOLERADE
36 ALUPEX RÖR I RÖR, ISOLERADE
37 ALUPEX RÖR I RÖR, ISOLERADE
38 ALUPEX HÄRDA RÖR ISOLERADE MED RÖRSKÅL

4X - GJUTJÄRNSRÖR
41 SPILLVATTENRÖR TYP MA

5X - ROSTFRIA RÖR
51 SPILLVATTENRÖR ROSTFRIA TYP BLUCHER ELLER
LIKVÄRDIGT.

BET	ANT	ÄNDRINGEN AVSER	SIGN	DATUM
-----	-----	-----------------	------	-------

RELATIONSHANDLING

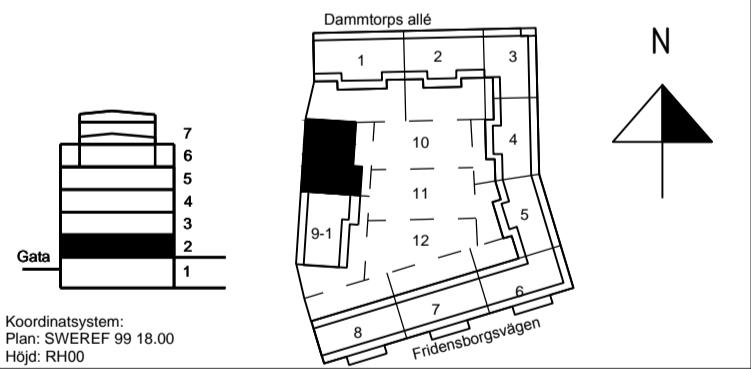

Kv. Liljekonvaljen
JÄRVASTADEN, SOLNA

SKANSKA

A	Skanska Teknik	Tel. 010-448 00 00
K	Björking	Tel. 010-211 80 00
E	Resista AB	Tel. 08-594 970 70
V	Energoväts	Tel. +37167112350
W	ÄF Infrastruktur AB	Tel. 010 505 00 00
L	Landskapslaget AB	Tel. 08-442 48 20

UPPGÄVENS NR 587931	RITAD AV PFN	UPPGÄVENSANSVARIG OLH
DATUM 2016-02-15	ODKÄND AV	

NYBYGGNAD FLERBOSTADSHUS
RÖRSYSTEM
PLAN 2
HUS 3, DEL 92, FG +23.80

SKALA A1:150 A3:100	NUMMER V-50-1-3292	I BET
---------------------------	------------------------------	-------

METER

