

FÖRKLARINGAR

DÄR EJ ANMÄT ANGES GÄLLER FÖLJANDE:

APPARATER BREVID VARANDRA ÄR MONTERADE UNDER GEMENSAMT TAKRÄM.

SE ARKITEKTENS UPPSTÄLLNINGSRITNINGAR ÖVER KÖK OCH BADRUM FÖR EXAKTA APPARATPLACERINGAR.

LEDNINGAR OCH RÖR TILL LÄGENHETER SOM ÄR FÖRLAGDA I VERTIKLA SCHAKT ÄR REDOVISADE PÅ NÄTSCHEMAN.

LEDNING FÖR PASSAGEANLÄGGNING
PARTYINNAD 4x2x0,5
LEDNING INOM LÄGENHETER
OSKARAD 4-PÄRS KABEL KAT 6
LEDNING FÖR FASTIGHETSNET
PARTYINNAD 4x2x0,5

UTTAG 300 OG (INOM LÄGENHETER)
UTTAG 1000 OG (INOM TEKNISKA UTTRYMMEN)

☒ KORSKOPPLING FÖR MULTIMEDIAKT MED
MODULAPPARATER INBYGGT I ELCENTRAL.

☐ MULTIMEDIAUTTAG FÖR ANTENN, TELEFON OCH
DATA. DUBBELT SKÄRMAT MODULROTTLAG.

☒ BRANDVARNARE

☐ UNDERCENTRAL FÖR PASSAGEANLÄGGNING.
KOMMUNIKATIONSMODUL

☐ DELNINGSBOKS PÅ VÄGG ÖVAN UNDER TAK.
IR-LÄSARE FÖR POSTEN.

☐ I/O-BOKS I ELINISCH.

☐ BERÖRINGSRI LÄSARE MED KNAPPSPÄTS, UK 900 OM.
BERÖRINGSRI LÄSARE, UK 900 OM.

☐ SPRIDNINGSPUNKT FÖR DÖRRMILJÖ
ELLÄS INGAR I BE.

☐ MIKROBRYTTARE INGAR I BE.
KÄRHÖVVERFÖRÖR INGAR I BE.

☐ 10-PÄRSPLINT

☐ KNAPP 1200 OG FÖR STYRNING AV RÖKLUCKA I
TRÄPPHUSLOPP. LEDNING 4x2x0,5.

STRÖMFÖRÖRÄS VIA TRANSFORMATOR.
LÄRY ANSLUTS TILL APPARATSKÅP I PLAN 1.

APPARATDOSSA ÖVAN DÖRRKÄRM FÖR MATNING
AV RUMSTEMPERATUR.

FÖR RITNINGAR ÖVER PLAN 3-6 ÄR IGH-NR
INFÖRT BREVIDS GIVARSYMBOL.

2 ST VP20 MELLAN VÄTTEFÖRDELARE OCH
ELCENTRAL.

VP20 MELLAN ELCENTRAL OCH PLAN 1.

VP20 MELLAN REFERENSGIVARE, 2000 OG OCH PLAN 1.

FÖRBEREDS MED KANALISATION FÖR :


- MAGNETKONTAK I DÖRRKÄRM
- ELLÄS I DÖRRKÄRM
- MIKROBRYTTARE I DÖRRBLAD
- KÖLLÄS

OPTYGNING TILL LÄGENHETER.
SE E-64-3-6-100, -200

KANALISATION VP20 PÅ VIND MELLAN HISSSCHAKT

RELATIONSHANDLING

BET	ART	RELATIONSHANDLING	NN	2016.02.15
		ÄNDRINGEN ANGES	SRN	DATUM

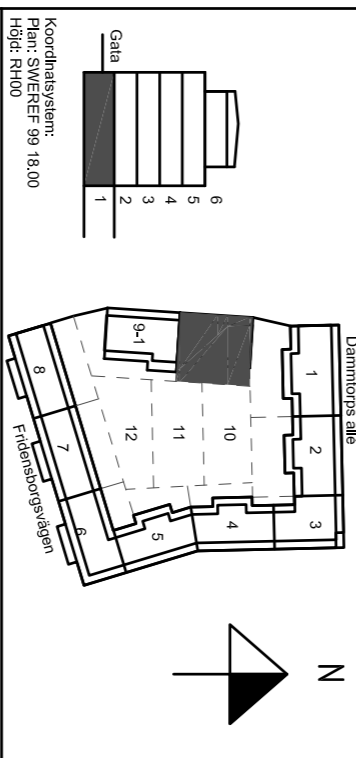

Kv. Liljekonvaljen
JÄRVASTADEN, SOLNA

SKANSKA

A	Skanska Teknik	Tel. 070-4448 00 00
K	Bierking	Tel. 070-271 80 00
E	Resista AB	Tel. 08-594 970 70
V	Emergoavis	Tel. 37167112530
W	Äf infrastruktur AB	Tel. 070 505 00 00
L	Landskapslaget AB	Tel. 08-442 48 20

UPPDRAGS DATUM	BETÄL AV 13020	ÖVERSKED AV AH	UPPDRAGS MÄN
2014.03.21			

NYBYGGNAD FLEKTBOSTADSHUS
PLAN 1 (KV), TRH 9, DEL 2

Telesystem



SKALA
A1:150
A3:100

NUMMER
E-64-1-3192