

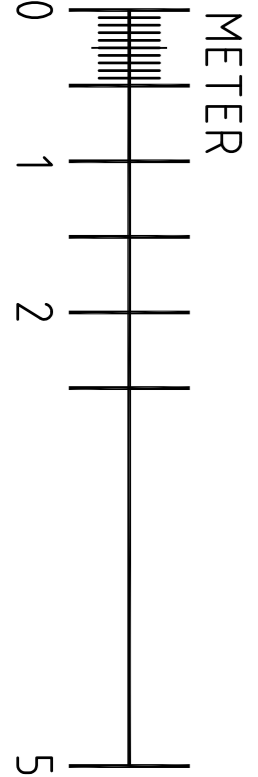


FÖRKLARINGAR
DÄR EJ ANNAT ANGES GÄLLER FÖLJANDE:
KABELSTEGE B=600

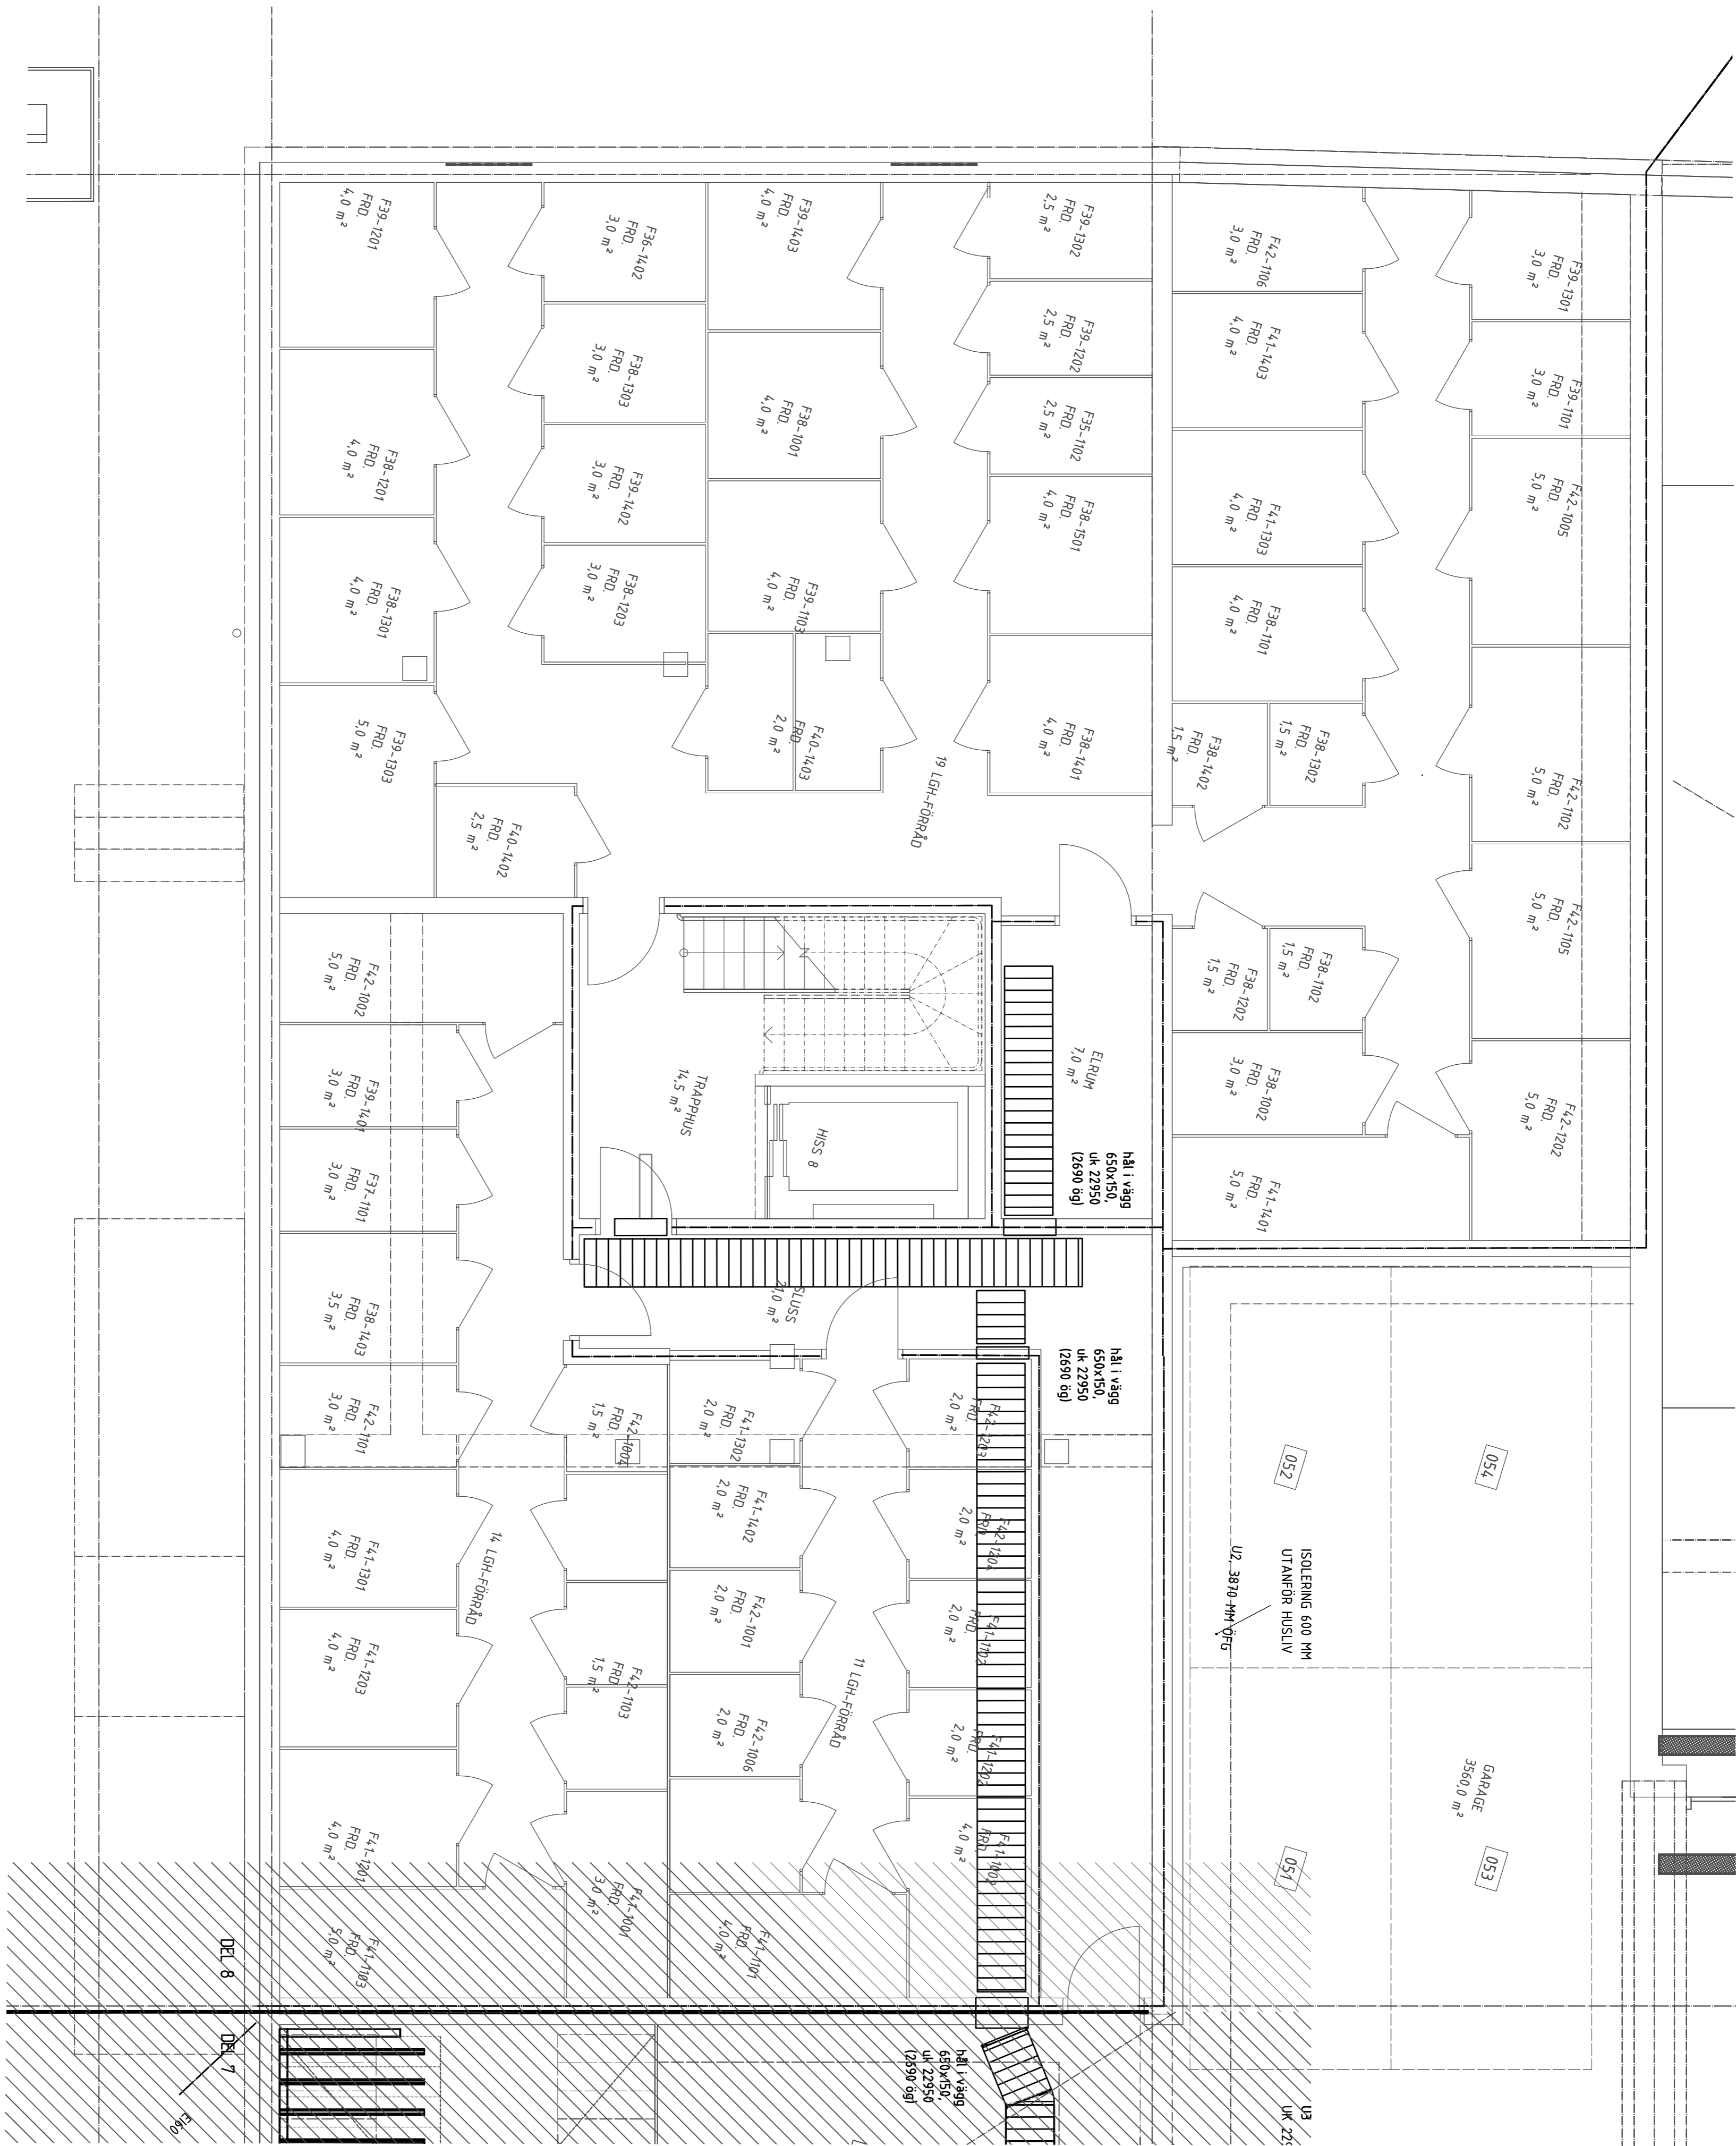

BET	ANT	RELATIONSHANDLING	MN	2016.02.15
NÄRMENEN JÄGER				
SRIN				
DATUM				

RELATIONSHANDLING

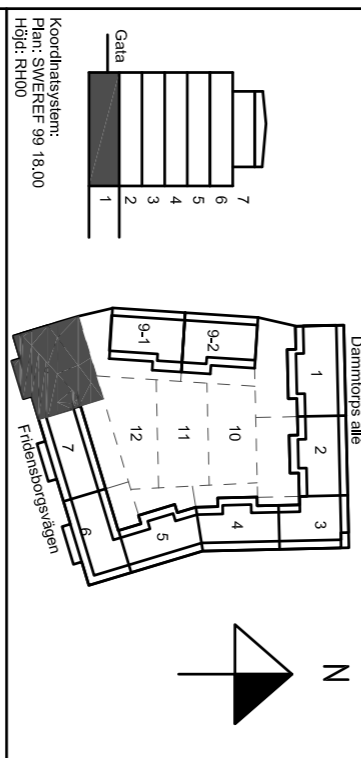

Kv. Liljekonvaljen
JÄRVASTADEN, SOLNA

SKANSKA

A Skanska Teknik		Tel. 070-4448 00 00
K Björkmo		Tel. 070-271 80 00
E Resista AB		Tel. 08-594 970 70
V Energiaväts		Tel. 37167112530
W ÅF Infrastruktur AB		Tel. 010 505 00 00
L Landskapslaget AB		Tel. 08-442 48 20

UPPMÄTNING	BETÄD AV	UPPMÄTNINGSVÄRDE
13020	AH	MIN

NYBYGGNAD FLERBOSTADSHUS
PLAN 1 (KV), TRH 8

Lok
Ljus & Kraft

SKANSKA
A1:150
A3:100

KANALISÄTTONSYSTEM
NUMMER
E-61-1-2108

BET