

FÖRKLARINGAR


DÄR EJ ANMÄT ANGES GÄLLER FÖLJANDE:

- ELCENTRAL INKL. BREDBANDSUTRUSTNING
- STRÖMSKÄLLARE OCH 1-VÄGS UTTAG
- MONTERADE UNDER GEMENSAM TAKRÄNN
- 2-VÄGS UTTAG MONHUS, 300 ØG.
- 1-VÄGS UTTAG BALKONG/UTERPLATS, 650 ØG
- 3 ST UTTAG I HÖRNBOKS PÅ VÄGG MOT ÖVERSKÅP
- 3 ST UTTAG FÖR SPIS/HÄLL/UGN LEDNING SG2,5
- 1-VÄGS UTTAG FÖR DISKMASKIN, 500 ØG.
- 1-VÄGS UTTAG FÖR DISKMASKIN, 2000 ØG.
- 1-VÄGS UTTAG FÖR KYL/Frys 2200 ØG.
- 1-VÄGS UTTAG FÖR UGN, 1700 ØG. LEDNING SG2,5
- 2 ST 1-VÄGS UTTAG FÖR TVÄTTMASKIN/
- DISKTVÄSK MONTERADE VERTIKALT UNDER GEMENSAM TAKRÄNN, 800 ØG. SEPARAT ANSÄKRANDE.
- 1-VÄGS UTTAG FÖR RUMSTERMOSTAT TILL ELGOLVVÄRME, 1900 ØG. OCH TEMPERATURGIVARE I GOLV I INSTALLERAS.
- ANSLUTNING AV BADRUMSKÅP I BADRUM
- KANALISATION FÖR HÄNDUKSTORK
- SPÄNNINGSUTJÄMNING AV VENTILATIONSKANAL, ANSLUTS MED SYEP LEDNING IG2,5
- AUTOMATISK ÖÖRRÖPPARE
- ARBÄDGSKONTAKT

- LEDNING 3G1,5
- EO/FD INFÄLLT I RÖR
- EOG-AL/FOG-AL PÅ STEGE/RÄNNNA
- EOG/FOG FRITT PÅ VÄGG/I TAK
- SG2,5 TILL ARMA TUBER I GARAGE, TRÄPPLUSS OCH KORRIDORER.
- ARMA TUBER
- T DKT TAK
- I INFÄLLD
- P PENGLAD
- V VÄGG
- U UNDER ÖVERSKÅP
- L20 1800 ØG
- L22 1800 ØG
- L24 MATNING AV BELYSNING BAKOM HUSGEMNER.
- INSTALLATION FÖR ELGOLVVÄRME UTFÖRD
- INSTALLATION FÖR HÄNDUKSTORK UTFÖRD

BET	ANT	RELATIONSHANDLING	NN	2016.02.15
		ÄNDRINGEN ANGES	SKEN	DATA

RELATIONSHANDLING

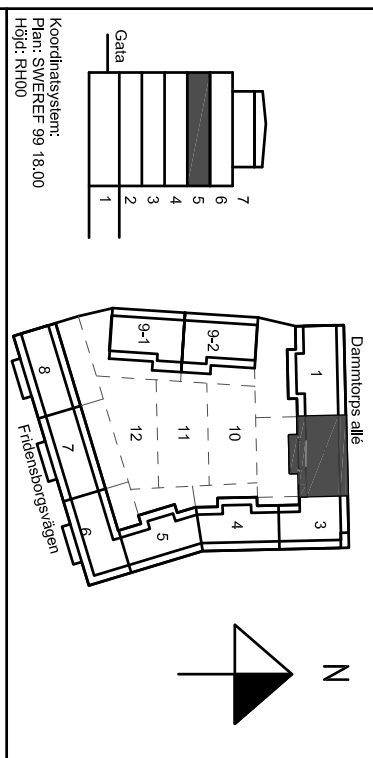

Kv. Liljekonvaljen
JÄRVASTADEN, SOLNA

SKANSKA

A	Skanska Teknik	Tel. 070-4448 00 00
K	Bierking	Tel. 070-271 80 00
E	Resista AB	Tel. 08-594 970 70
V	Emergoavis	Tel. 37167112530
W	Äl Infrastruktur AB	Tel. 010 505 00 00
L	Landskapslaget AB	Tel. 08-442 48 20

NYBYGGNAD FLEHBOSTADSHUS
PLAN 5 (3 TR), TRH 2

Kraft och belysningsystem



SKAFA	NUMMER	BET
A1:150	E-63-1-1502	
A3:100		