

FÖRKLARINGAR

DÄR EJ ANNAT ANGES GÄLLER FÖLJANDE:

APPARATER BREDVID VARANDRA ÄR MONTERADE UNDER GEMENSAM TÄCKKAP.

SE ARKITEKTENS IPPSTÄLLNINGSRITNINGAR ÖVER KÖK OCH BADRUM FÖR EXAKTA APPARATPLACERINGAR.

LEDNINGAR OCH RÖR TILL LÄGENHETER SOM ÄR FÖRLAGDA I VERTIKLA SCHAKT ÄR REDOVISADE PÅ MÄTSCHRYAN.

LEDNING FÖR PASSAGENLÄGGNING

PARTYINMÅD 4x2x0,5

LEDNING FÖR FASTIGHETSNET

PARTYINMÅD 4x2x0,5

UTTAG 1000 OG (INOM LÄGENHETER)

UTTAG 1000 OG (INOM TENNISKA UTTRYMMEN)

KÖRSKOPPLING FÖR MULTIMEDIAAL MED

MODULARPANELER INBYGGT I ELCENTRAL.

MULTIMEDIAUTTAG FÖR ANTENN, TELEFON OCH

DATA. DUBBELT SKÄRMAT MODULARUTTAG.

BRANDVARNARE

UNDERCENTRAL FÖR PASSAGENLÄGGNING.

KOMMUNIKATIONSMODUL

DELNINGSSKOPPLING PÅ VÄGG ÖVAN UNDER TAK.

IR-LASARE FÖR POSTEN.

1/0-80X I ELNEN.

BERÖRINGSFRI LASARE MED KNAPPSPÄTS. UK 900 OM

BERÖRINGSFRI LASARE. UK 900 OM.

SPRIDNINGSPUNKT FÖR DÖRRMILJÖ

ELLÄS INGÅR I BE.

MIKROBETÄRARE INGÅR I BE.

KÄRNVÄRNING INGÅR I BE.

10-PASSPUNKT

KNAPP 1200 OG FÖR STRYKNING AV RÖKLUCKA I

TRAPPHUSÖPP. LEDNING 4x2x0,5.

STRÖMFÖRSÖRJIS VIA TRANSFORMATOR.

LÄRM ANSLUTS TILL APPARATSKÅP I PLAN 1.

APPARATSKÅP ÖVAN DÖRRKÄRM FÖR MÄTNING

AV RUMSTEMPÉRATUR.

FÖR RITNINGAR ÖVER PLAN 3-6 ÄR LÖH-ÄR

INFÖRT BREDVIS GIVARSYMBOL.

2 ST VP20 MELLAN VÄTTFÖRDELARE OCH

ELENTRAL.

VP20 MELLAN ELENTRAL OCH PLAN 1.

VP20 MELLAN REFERENSGIVARE, 2000 OG OCH PLAN 1.

FÖRBEREDS MED KANALISATION FÖR:

- MAGNETKONTAK I DÖRRKÄRM

- ELLÄS I DÖRRKÄRM


- MIKROBETÄRARE I DÖRRKÄRM

- KÖLLÄS


OPTOPÄNNING TILL LÄGENHETER,

SE E-64.3-B-100.-200

KANALISATION VP20 PÅ VIND MELLAN HISSSCHAKT

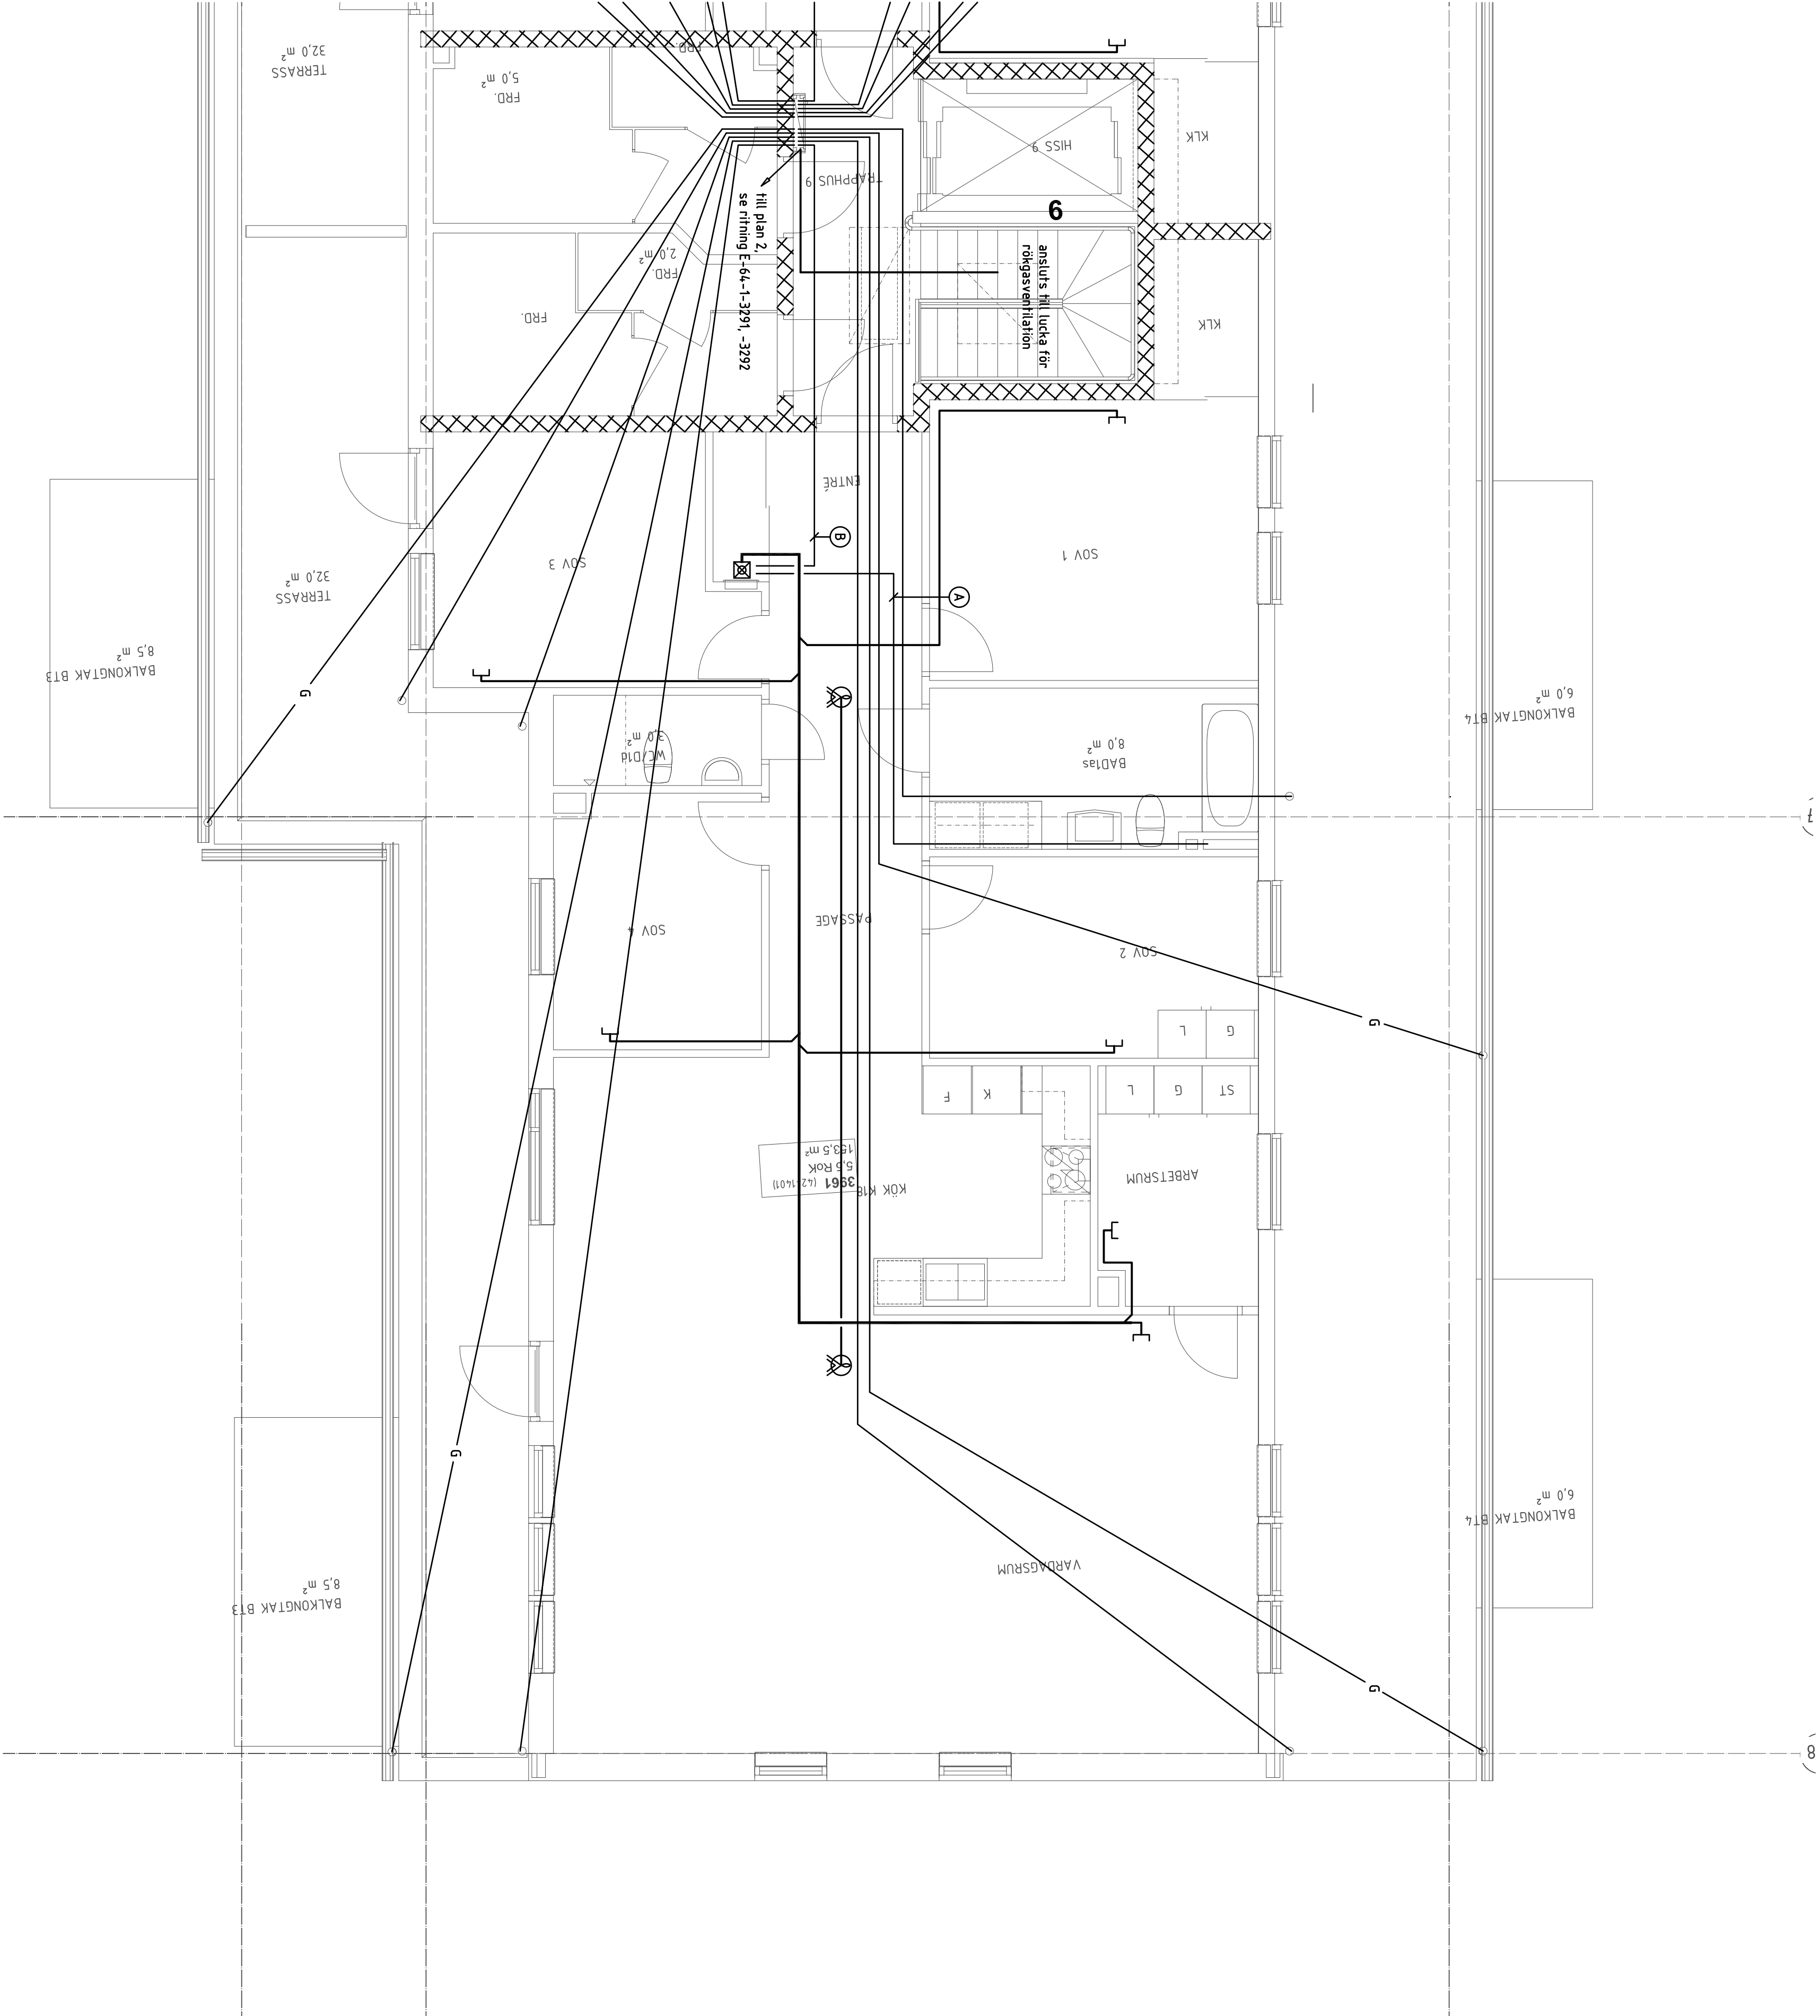

| RELATIONSHANDLING | | | |
|-------------------|-----|--------|------------|
| BET | ART | NUMMER | ANMÄRKNING |
| | | | |

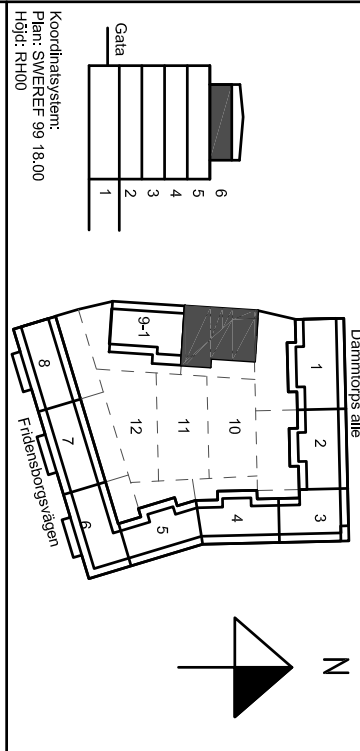

Kv. Liljekonvaljen
JÄRVASTADEN, SOLNA

SKANSKA

SKANSKA

| SKALA | NUMMER | BET |
|--------|-------------|-----|
| A1:150 | E-64-1-3692 | |
| A3:100 | | |