

FÖRKLARINGAR

DÄR EJ ANMÄTT ANGES GÄLLER FÖLJANDE:

APPARATER BREDVID VARANDRA ÄR MONTERADE UNDER GEMENSAM TAKKRAM.

SE ARKITEKTENS UPPESTÄLLNINGSRITNINGAR ÖVER KÖK OCH BADRUM FÖR EXAKTA APPARATPLACERINGAR.

LEDNINGAR OCH RÖR TILL LÄGENHETER SOM ÄR FÖRLAGDA I VERTIKLA SCHAKT ÄR REDOVISADE PÅ NÄTSCHEMAN.

LEDNING FÖR PASSAGEANLÄGGNING

PARTYINMÅD 4x2x0,5

LEDNING INOM LÄGENHETER

OSKÄRMADE 4-PÄRS KABEL KAT 6

LEDNING FÖR FASTIGHETSNET

PARTYINMÅD 4x2x0,5

UTTAG 300 OG (INOM LÄGENHETER)

UTTAG 1000 OG (INOM TEKNISKA UTTRYMMEN)

KORSKOPPLING FÖR MULTIMEDIANÄT MED

MODULAPPARATER INBEGGIST I EL-CENTRAL.

MULTIMEDIAUTTAG FÖR ANTENN, TELEFON OCH

DAT 1A, DUBBELT SKÄRMAT MODULAUTTAG

BRANDVARNARE

UNDERCENTRAL FÖR PASSAGEANLÄGGNING

KOMMUNIKATIONSMODUL

DELNINGSSBOX PÅ VÄGG ÖVAN UNDER TAK.

IR-LÄSARE FÖR POSTEN.

1/0-BOX I EINHUSH.

BERÖRINGSRI LÄSARE MED KNAPPSPÄTS, UK 900 OH

BERÖRINGSRI LÄSARE, UK 900 OH.

SPRÖDNINGSPUNKT FÖR DÖRRHJÖ

ELLÄS INGÅR I BE.

MIKROBRYTARE INGÅR I BE.

KÄRÖVERFÖRNING INGÅR I BE.

10-PÄRSPUNKT

KNAPP 1200 OG FÖR STYRNING AV RÖKLUCKA I

TRÄPPLUSTOPP, LEDNING 4x2x0,5

STRÖMÖVERFÖRNING VIA TRANSFORMATOR

LÄMÄR ANSLUTS TILL APPARATSKÅP I PLAN 1.

APPARATSDÖRA ÖVAN DÖRRKRAM FÖR MÄTNING

AV RUMSTEMPERATUR.

FÖR RITNINGAR ÖVER PLAN 3-6 ÄR LIGH-ÄR

INFÖRT BREDVID GIVARSYMBOL.

2 ST VP20 MELLAN VÄTTEHÖJDELLÄRE OCH

EL-CENTRAL.

VP20 MELLAN EL-CENTRAL OCH PLAN 1.

VP20 MELLAN REFERENSGIVARE, 2000 OG OCH PLAN 1.

FÖRBEREDS MED KANALISATION FÖR:

- MAGNETKONTAKT I DÖRRKRAM

- ELLÄS I DÖRRKRAM

- MIKROBRYTARE I DÖRRBLAD

- KODLÄS


OPTIMÄTNING TILL LÄGENHETER.

SE E-64-3-B-100, -200

KANALISATION VP20 PÅ VIND MELLAN HISSSCHAKT

BEF.	ANT.	RELATIONSHANDLING	NN.	2016.02.15
		ZINOMENEN ANGÄR	SRN	DATUM

RELATIONSHANDLING

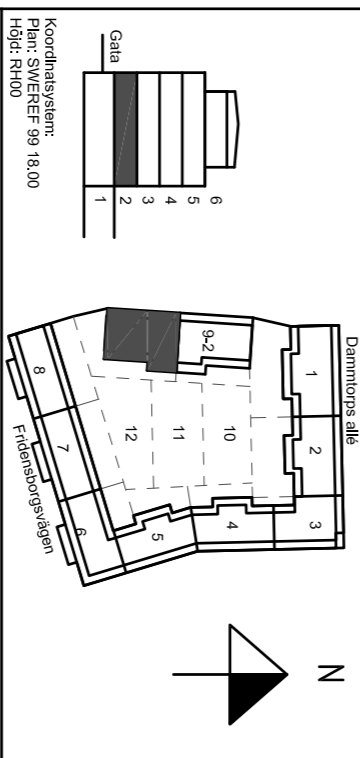

Kv. Liljekonvaljen  
JÄRVASTADEN, SOLNA

SKANSKA

A	Skanska Teknik	Tel. 070-4448 00 00
K	Bierhøj	Tel. 070-271 80 00
E	Resista AB	Tel. 08-594 970 70
V	Emergoavis	Tel. 3716717250
W	Äf infrastruktur AB	Tel. 070 505 00 00
L	Landskapslaget AB	Tel. 08-442 48 20

UPPDRAG NR	13020	BEFÄL AV	UPPDRAGSANSVARIG
DATUM	2014.03.21	ANMÄL AV	MIN

NYBYGGNAD FLEKTBOSTADSHUS  
PLAN 2 (ENTRÉ), TRH 9, DEL 1

**Lok**  
Ljus & Kraft

SKALA  
A1:150  
A3:100

NUMMER  
E-64-1-3291

BET  
1