


XREFS: ..\model\1\K-20-4-0002.dwg  
\\bj\supps3\DATA\Uppdrag\_1\_Navet\13022880\K\Modell\Section-Trappauppl11lgården.dwg

© BJERKING AB


## SEKTION A

1:10 - VERTIKALT SNITT INDRAGET TAK

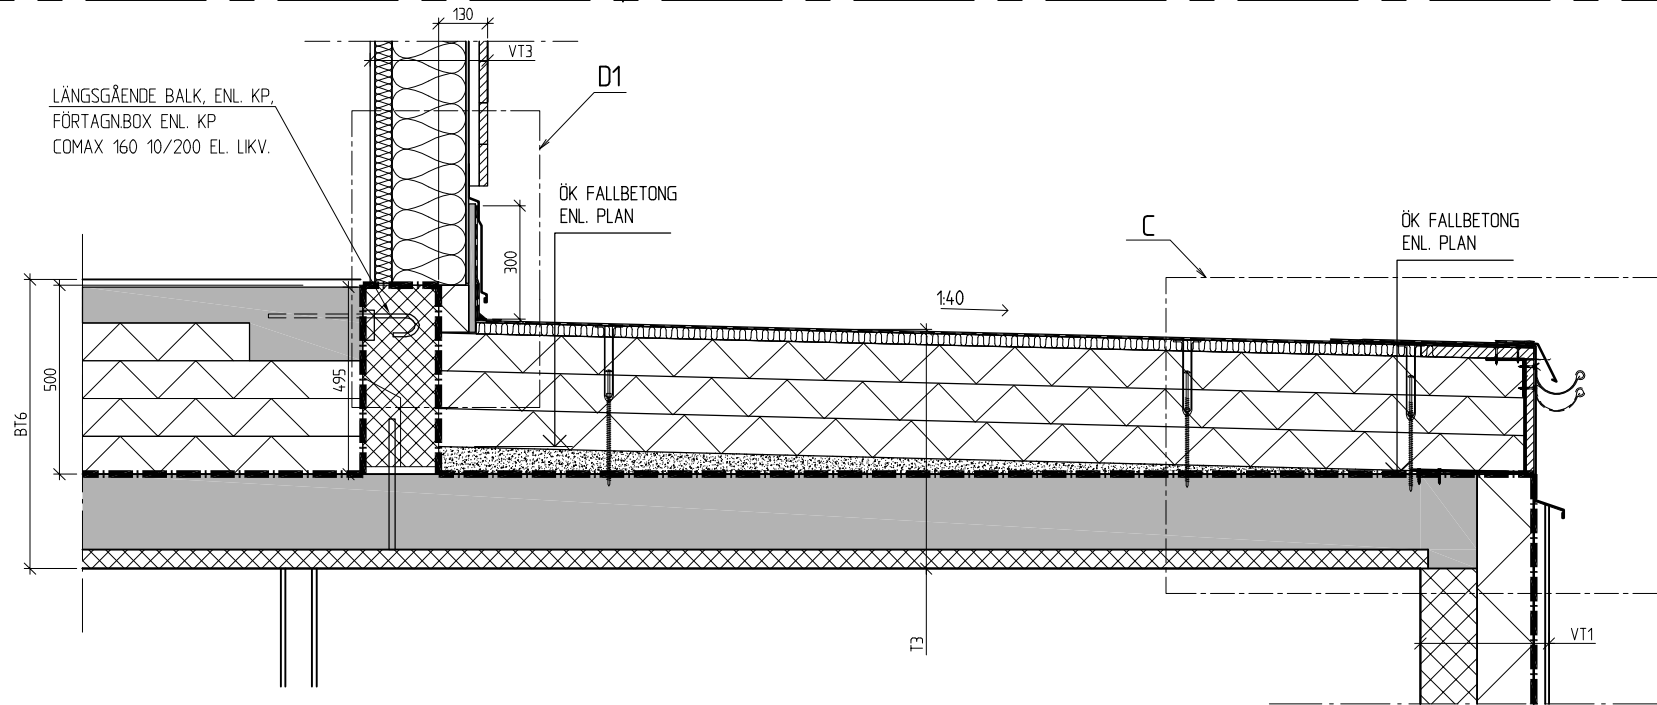


## SEKTION B

1:10 - VERTIKALT SNITT TAKTERASS

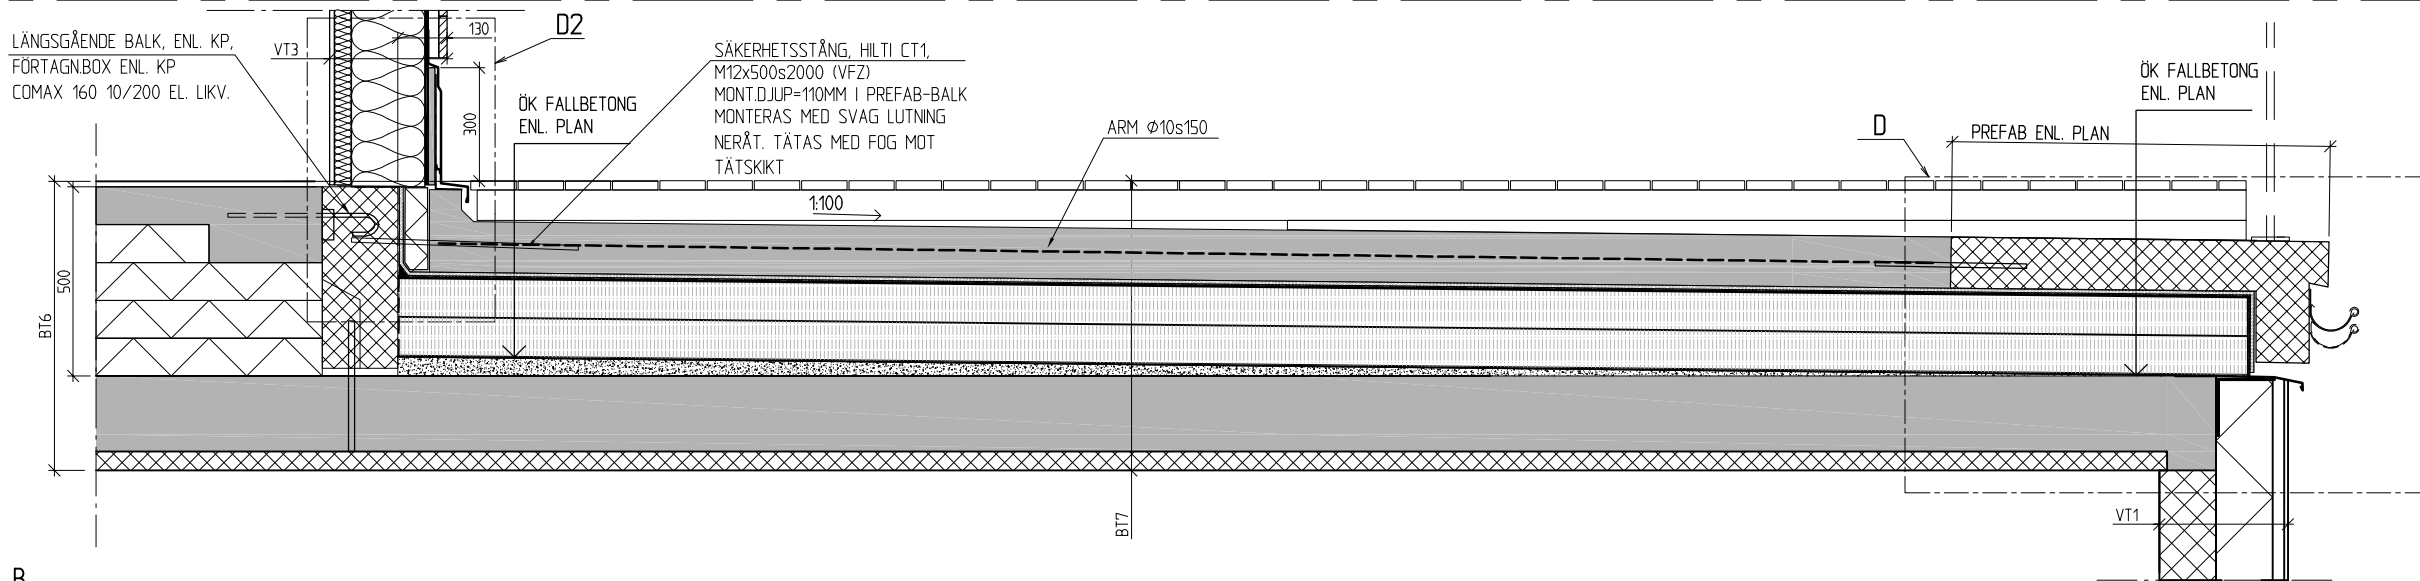


## DET C

1:10 - VERTIKALT SNITT TAKFOT

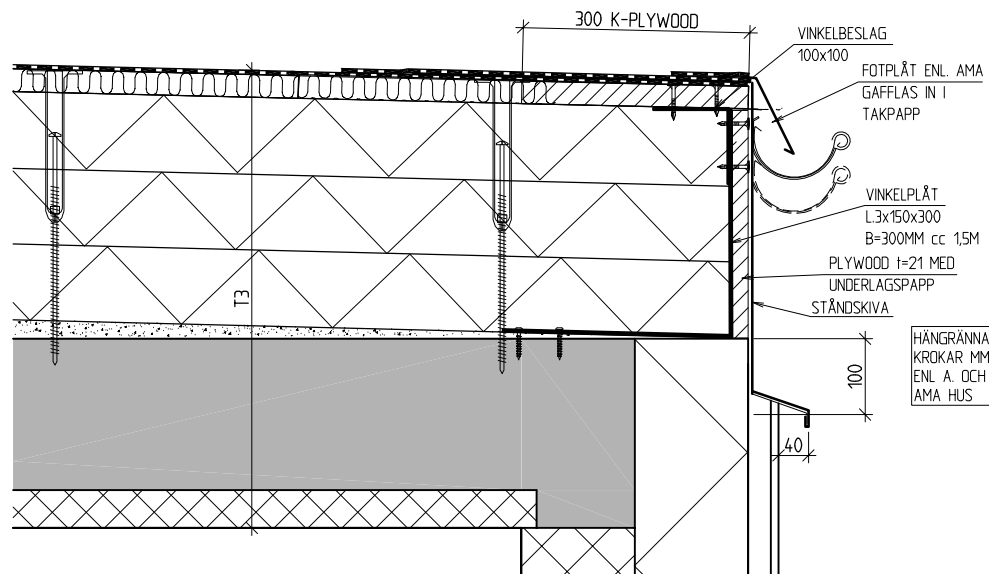

## DET D

1:10 - VERTIKALT SNITT TAKFOT, BALKONG

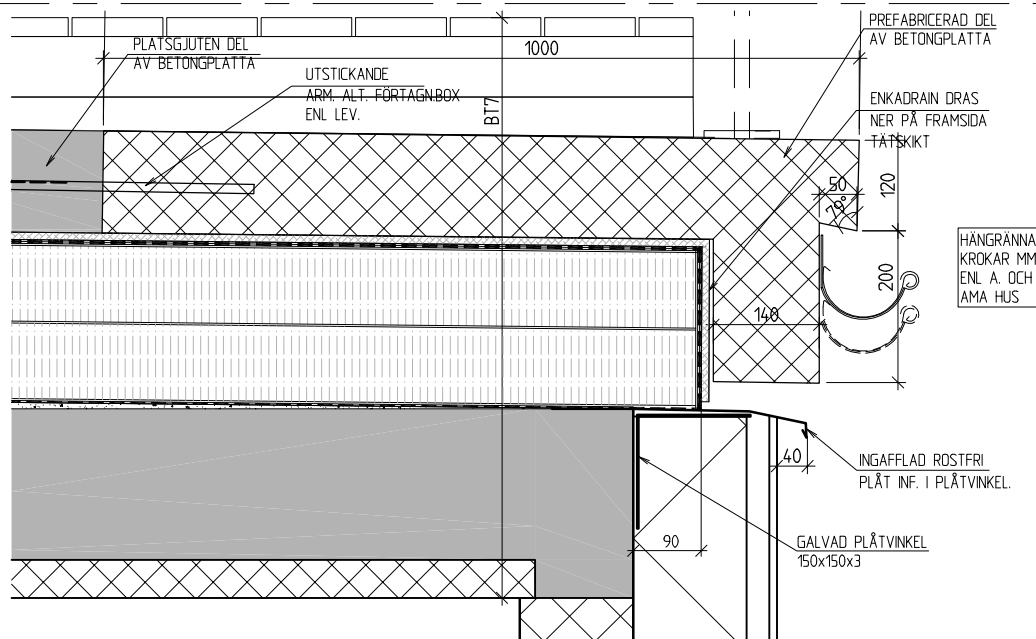

## FÖRESKRIFTER

ALLMÄNNA FÖRESKRIFTER  
SE RITNING K-01-0-0000.

SE ARBETSANVISNINGAR FÖR STÖ FASAD-SYSTEM

## FÖRKLARINGAR

BETECKNINGAR MM ENL  
BYGGHANDLINGAR 90

ALLA MÅTT I [mm]


HÖJDER I [m]

FG AVSER FÄRDIGT GOLV.  
UK AVSER UNDERKANT BTG.

- BETONG, PREFAB
- BETONG
- MINULL
- HÅRD MIN.ULLSBOARD
- PIR
- CELLPLAST
- TÄTSKIKT
- GRÄNS FÖR KP
- PE-FOLIE

## HÄNVISNINGAR

VÄGGTYPER K-20-6-0002  
BJÄLKLAGSTYPER: K-20-6-0003  
TAKTYPER: K-20-6-0004

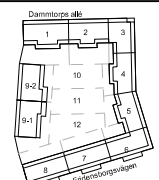BET	ANT	ÄNDRINGEN AVSER	SIGN	DATUM
RELATIONSHANDLING				
 Kv. Liljekonvaljen JÄRVASTADEN, SOLNA				
<b>SKANSKA</b>				
A	Skanska Teknik	Tel. 010-448 00 00		
K	Björking	Tel. 010-211 80 00		
E	Resista AB	Tel. 08-594 970 70		
V	Energavals	Tel. +37167112350		
W	ÄF Infrastruktur AB	Tel. 010 505 00 00		
L	Landskapslaget AB	Tel. 08-442 48 20		
NYBYGGNAD FLERBOSTADSHUS				
STOMDETALJER STOMKOMPLETTERING				
SKALA A1: 1:10 A3: 1:20	NUMMER K-20-6-1005	I BET		

LAGER:

PLO: 2016-02-08, 15:09, K:\UPPDRAG\1\NAVET\13022880\K\GRAFRITTEF\K-20-6-1005DWG, ntp