

FÖRKLARINGAR

DÄR EJ ANMÄT ANGES GÄLLER FÖLJANDE:

APPARATER BREDVID VARANDRA ÄR MONTERADE UNDER GEMENSAM TÄCKRAM.

SE ARKITEKTENS UPPESTÄLLNINGSRITNINGAR ÖVER KÖK OCH BADRUM FÖR EXAKTA APPARATPLACERINGAR.

LEDNINGAR OCH RÖR TILL LÄGENHETER SOM ÄR FÖRLAGDA I VERTIKLA SAKTÄR ÄR REDOVISADE PÅ NÄTSCHEMAN.

LEDNING FÖR PASSAGEANLÄGGNING

PARTYINMÄD 4x2x0,5

LEDNING INOM LÄGENHETER

OSKÄRMADE 4-PÄRS KABEL KAT 6

LEDNING FÖR FASTIGHETSNET

PARTYINMÄD 4x2x0,5

UTTAG 300 OG (INOM LÄGENHETER)

UTTAG 1000 OG (INOM TEKNISKA UTRYMMEN)

KORSKOPPLING FÖR MULTIMEDIALETT MED

MULTIMEDIALETT FÖR ANTENN, TELEFON OCH

DATA, DUBBELT SKÄRMAT MODULÄRUTTAG

BRANDVARNARE

UNDERCENTRAL FÖR PASSAGEANLÄGGNING

KOMMUNIKATIONSMODUL

DELNINGSSKOPPLING PÅ VÄGG ÖVAN UNDER TAK

IR-LÄSARE FÖR POSTEN

1/0-BOX I ELSKED

BERÖRINGSFRI LÄSARE MED KNAPPANLÄGGNING

BERÖRINGSFRI LÄSARE, UK 900 OH

SPRIDNINGSPUNKT FÖR DÖRRMÖJ

ELLÄS INGÅR I BE

MIKROBRYTTARE INGÅR I BE

KÄRNVÄRNING INGÅR I BE

10-PÄRSPLINT

KNAPP 1200 OG FÖR STYRNING AV RÖKLÖSLIGA I

TRÄPPLUSTOPP, LEDNING 4x2x0,5

STRÖMBRYTARE VIA TRANSFORMATOR

LÄM ANSLUTS TILL APPARATSKÅP I PLAN 1

APPARATSDÖRA ÖVAN DÖRRKÄM FÖR VÄNING

FÖR RITNINGAR ÖVER PLAN 3-6 ÄR IGH-ÄR


INFÖRT BREDVID GIVARSYMBOL

2 ST VP20 MELLAN VÄTTEBILDARE OCH

ELCENTRAL


VP20 MELLAN ELCENTRAL OCH PLAN 1

VP20 MELLAN REFERENSGIVARE, 2000 OG OCH PLAN 1

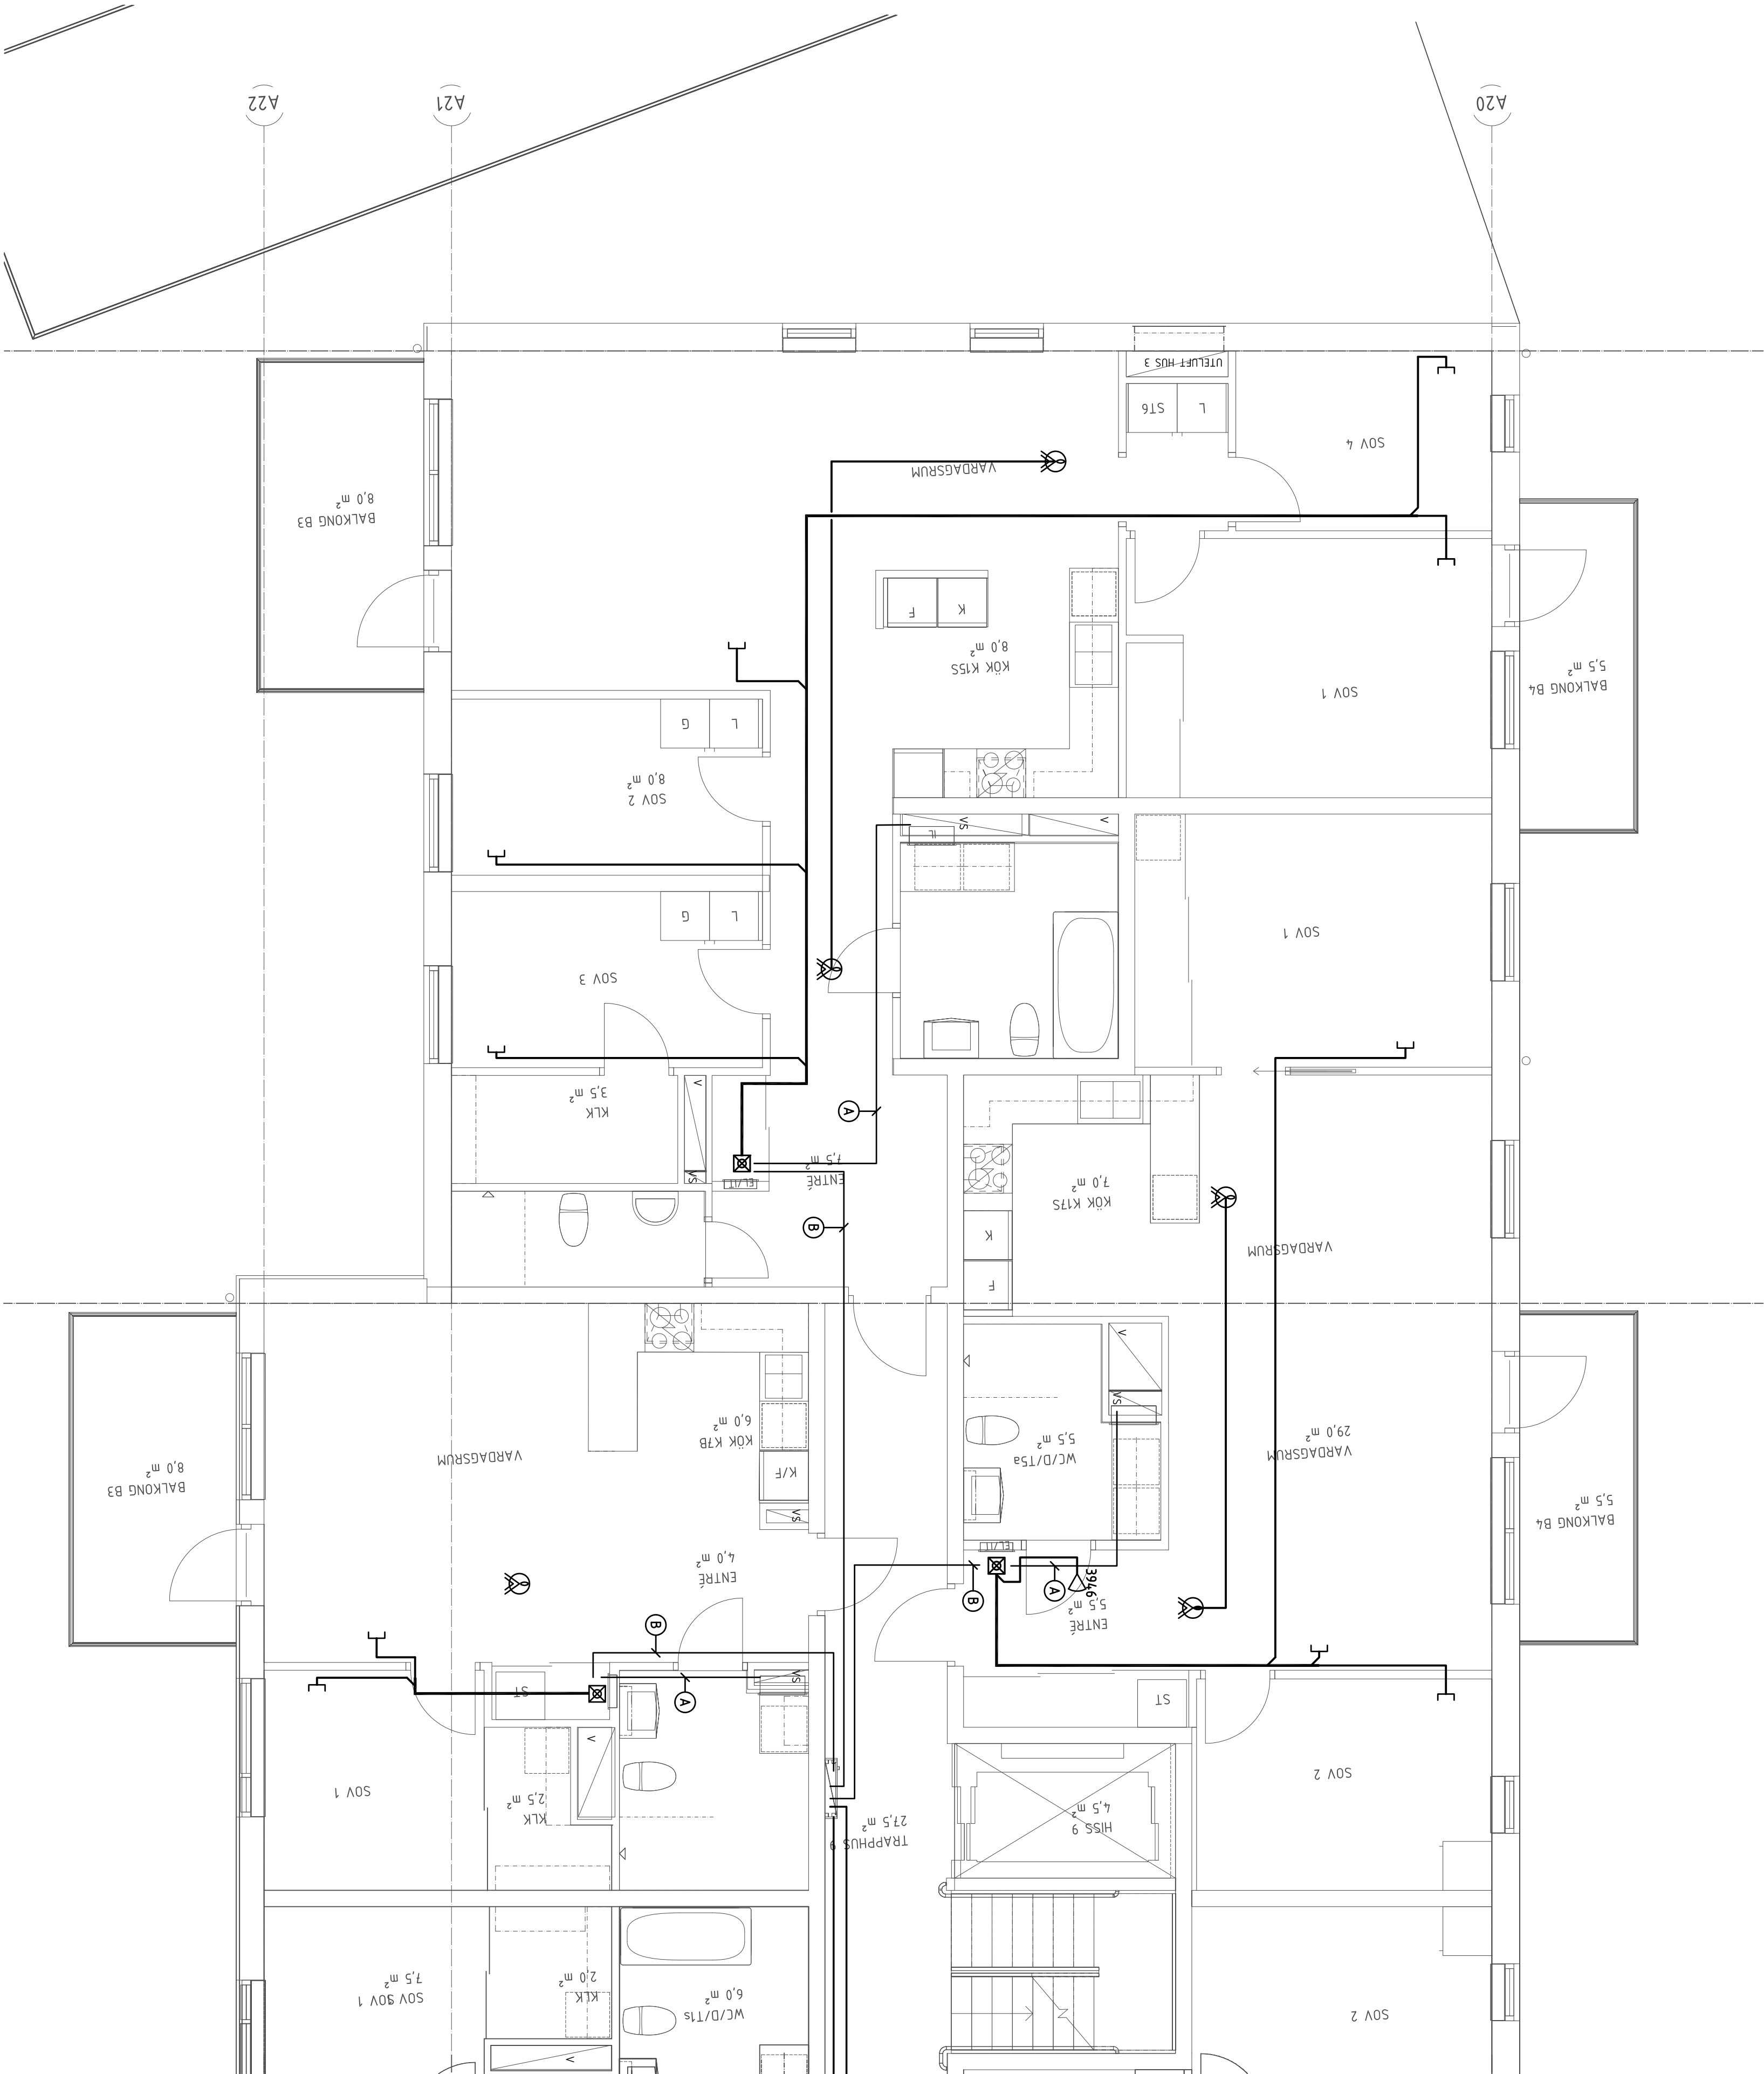

BEF.	ANT.	RELATIONSHANDLING	NN.	2016.02.15
		ZONERING, ANSÖR	SKN	DATUM

RELATIONSHANDLING

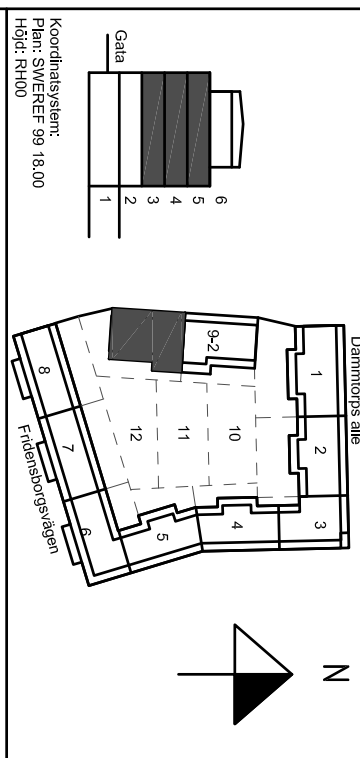

Kv. Liljekonvaljen
JÄRVASTADEN, SOLNA

SKANSKA

A	Skanska Teknik	Tel. 070-444 00 00
K	Biering	Tel. 070-271 80 00
E	Resista AB	Tel. 08-594 970 70
V	Ennergavits	Tel. 3716711250
W	Äf infrastruktur AB	Tel. 070 505 00 00
L	Landskapslaget AB	Tel. 08-442 48 20

UPPDRAGS 13020	BEFÄL AV AH	UPPDRAGSANSVARIG MN
-------------------	----------------	------------------------

DATUM 2014.03.21	SKANSKA AV Wais Nordlund
---------------------	-----------------------------

NYBYGGNAD FLERBOSTADSHUS PLAN 3 (1 TR), TRH 9, DEL 1

SKANSKA A1:150 A3:100	NUMMER E-64-1-3391	BEF.
-----------------------------	-----------------------	------

