


FÖRKLARINGAR

DÄR EJ ANNAT ANGES GÄLLER FÖLJANDE

- | | |
|-------------------------------------|---|
| <input checked="" type="checkbox"/> | STROPS, TALLER, OCH 1-YAAGS UTTAG |
| <input checked="" type="checkbox"/> | MONTERADE UNDER BIERCHANS TAKKARNA, |
| <input checked="" type="checkbox"/> | 2-YAAGS UTTAG BAKOMHÖR 300 0G. |
| <input checked="" type="checkbox"/> | 1-YAAGS UTTAG BAKOMHÖR 300 0G. |
| <input checked="" type="checkbox"/> | 3 ST UTGÅG HÖRBOCK PÅ YAAGS MOT ÖVERSKÅP |
| <input checked="" type="checkbox"/> | 3S UTGÅG FÖR SPIS/HALLING LÄNNING 502,5 |
| <input checked="" type="checkbox"/> | 1-YAAGS UTTAG FÖR DISKASMIN, 300 0G. |
| <input checked="" type="checkbox"/> | 1-YAAGS UTTAG FÖR FLÅT, 2000 0G. |
| <input checked="" type="checkbox"/> | 1-YAAGS UTTAG FÖR KLYFFERS 2200 0G. |
| <input checked="" type="checkbox"/> | 1-YAAGS UTTAG FÖR RIKMÖD/ACQUON, 1700 0G. |
| <input checked="" type="checkbox"/> | UT GÅG FÖR UO, 1700 0G. LÄNNING 502,5 |
| <input checked="" type="checkbox"/> | 3S UTGÅG FÖR SPILLTIG, UNDER ÖVERSKÅP |
| <input checked="" type="checkbox"/> | 2 ST 1-YAAGS UTTAG FÖR TÄLT/TAJMSIN/ |
| <input checked="" type="checkbox"/> | TORNTULARE MONTERADE PÅT MÅLT UNDER |
| <input checked="" type="checkbox"/> | GEMENSAM TAKKARNA 800 0G SEPARAT AVSÄRAD |
| <input checked="" type="checkbox"/> | 1-YAAGS UTTAG FÖR TYTTATYSKIN, 800 0G |
| <input checked="" type="checkbox"/> | KAMALISATION FÖR RUKTERMÖST AT TILL |
| <input checked="" type="checkbox"/> | ELIGT VÄRME, 1300 0G. OCH |
| <input checked="" type="checkbox"/> | TERRETRÄDORVARE, 100 L N KALLTÄRNS |
| <input checked="" type="checkbox"/> | ANSUTNING AV ADRESSSKÅP I BARUM |
| <input checked="" type="checkbox"/> | KAMALISATION FÖR HANDVÄRSTÖRK. |
| <input type="checkbox"/> | SPÄNNINGSUTJÄMNING AV |
| <input type="checkbox"/> | VENTILATIONSANLÄG, ANSLUTS MED STIEP |
| <input type="checkbox"/> | LÄNNING 102,5 |
| <input type="checkbox"/> | AUTOMATISK DÖRRÖPPARE |
| <input type="checkbox"/> | ARBÄDSSONKAT |

	RELATIONSHANDLING	MIN	2016.02.15
BET	ANDRINGEN AVSER	SIGN	DATUM

RELATIONSHANDLING

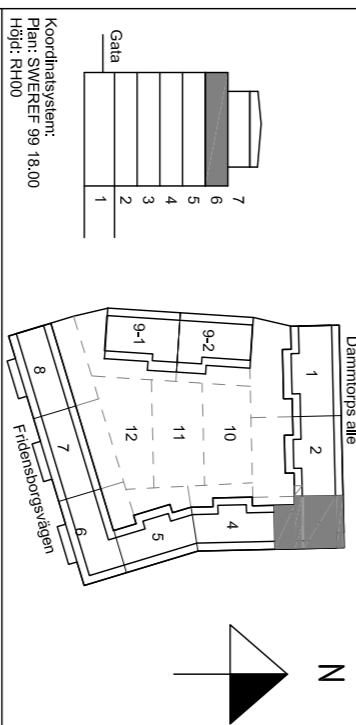

Kv. Liljekonvaljer
JÄRVASTADEN, SOLNA

SKANSKA

A	Starsta Teknik	Tel. 010-448 00 00
K	Bierking	Tel. 010-211 80 00
E	Resista AB	Tel. 08-594 970 70
V	Emneguvs	Tel. 3761712350
W	Älftrasfruktur AB	Tel. 010 505 00 00
L	Landstapsigt AB	Tel. 08-442 48 20

UPPERBAG NR	RITAD AV	UPPERBAGSANSYRIG
13020	AH	MIN
DATUM	GÖDKÄND AV	
2014.07.11	Mats Nordlund	

PLAN 6 (4 TR). TRH 3

Kraft och belysningsystem

Kraft och belysningsystem

W1:1:20	E-63-1-1603
A3:1:100	