

FÖRKLARINGAR

DÄR EJ ANNAT ANGES GÄLLER FÖLJANDE:

- ELCENTRAL INKL. BREDBANDSUTRUSTNING
- STRÖMS FÄLLARE OCH 1-VÄGS UTTAG
- MONTERADE UNDER GEMENSAM TAKKRÄM.
- 2-VÄGS UTTAG INOMHUS. 300 ÖG.
- 1-VÄGS UTTAG BALKONG/UTERLÄTS. 650 ÖG
- 3 ST UTTAG I HÖRNBOK PÅ VÄGG MOT ÖVERSKÅP.
- UTTAG FÖR SPIS/HÄLL/UGN LEDNING S52.5.
- 1-VÄGS UTTAG FÖR DISKMASKIN. 500 ÖG.
- 1-VÄGS UTTAG FÖR FLÄKT. 2000 ÖG.
- 1-VÄGS UTTAG FÖR KYL/FRYS 2200 ÖG.
- 1-VÄGS UTTAG FÖR MIKROVÄGGUGN. 1700 ÖG.
- UTTAG FÖR UGN. 1700 ÖG. LEDNING S52.5
- UTTAG FÖR SPOTLIGHT. UNDER ÖVERSKÅP
- 2 ST 1-VÄGS UTTAG FÖR TVÄTTMASKIN/ TORKTUMLARE MONTERADE VERTIKALT UNDER GEMENSAM TAKKRÄM. 800 ÖG. SEPARAT AVSKRADE.
- 1-VÄGS UTTAG FÖR TVÄTTMASKIN. 800 ÖG.
- KANALISATION FÖR RUMSTERMOSTAT TILL ELGOLVÄRME. 1900 ÖG. OCH TEMPERATURGIVARE I GOLV INSTALLERAS. ANSLUTNING AV BADRUMSSKÅP I BADRUM
- KANALISATION FÖR HANDDUKSTORK.
- SPÄNNINGSUTJÄMNING AV VENTILATIONSKANAL. ANSLUTS MED SVEP LEDNING IG2.5
- AUTOMATISK DÖRRÖPPNARE
- ARMÅGSKONTAKT

- LEDNING
- 3G/5
- ED/FD INFÄLLT I RÖR.
- EDG-AL/FDG-AL PÅ STEGE/RÄNNA.
- EDG/FDG FRITT PÅ VÄGG/ TAK.
- G- I GOLV
- S52.5 TILL ARMATURER I GARAGE. TRÄPPHUS OCH KORRIDORER.


- ARMATURER
- T DIKT TAK
- I INFÄLLD
- P PENDLAD
- V VÄGG
- U UNDER ÖVERSKÅP

- L20 1800 ÖG.
- L22 1800 ÖG.
- L24 MATNING AV BELYSNING BAKOM HUSINNEVER.

- INSTALLATION FÖR ELGOLV VÄRME UTFÖRD
- INSTALLATION FÖR HANDDUKSTORK UTFÖRD

RELATIONSHANDLING

BET	ART	RELATIONSHANDLING	NH	DATUM
		ANMÄNKEN A5ER	SON	2016.02.15

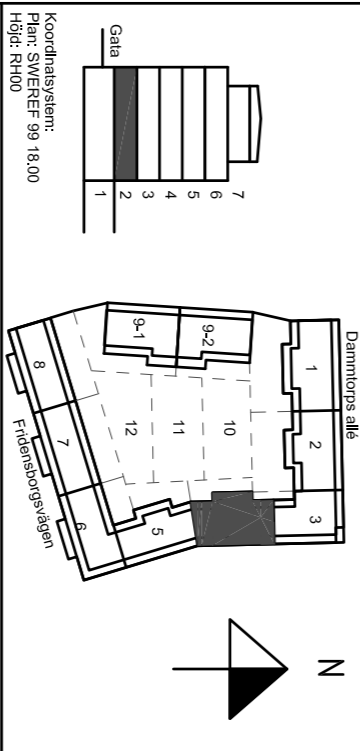

Kv. Liljekonvaljen
JÄRVASTADEN, SOLNA

SKANSKA

A	Skanska Teknik	Tel. 070-448 00 00
K	Björking	Tel. 070-211 80 00
E	Resista AB	Tel. 08-594 970 70
V	Energipavats	Tel. +37167172350
W	Äf Infrastruktur AB	Tel. 070 505 00 00
L	Landskapslöper AB	Tel. 08-442 48 20

2014.03.21	Mats Nordlund
------------	---------------

NYBYGGNAD FLERBOSTADSHUS
PLAN 2 (ENTRÉ, TRH 4)

Kraft och belysningsystem

SKALA
A1:130
A3:1:100

E-63-1-1204