
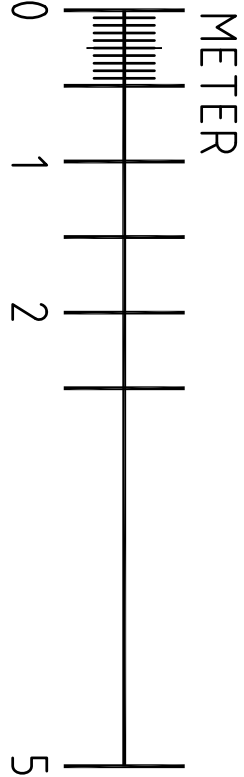


FÖRKLARINGAR

DÄR EL ANKÄNT ANGES GÄLLER FÖLJANDE:
APPARATER BEHOVJ VÄRANDBRA ÄR MONTERADE
UNDER GEMENSAM TAKGRAM.
HUVUDLEDNINGAR DIMENSIONERING ENLIGT
HUVUDLEDNINGSSCHEMA. SE E-632-8-100, -200
FÖR LÄGG I RÖR I VERTIKAL OCH SKAKT.
INTE REDOVISADE PÅ PLANRITNINGAR.


LEDNINGAR 3G15
FK INFÄLLT I RÖR
EKK/PELK PÅ STEG/RÄNN
EKK FRIIT PÅ VÄGG/I TAK
-G- I ODLV

- [K60 KOPHUTTAG0000 ÖG. LEDNING 5G2.5.
[B2 1-VÄGSUTTAG MED LOCK OCH TIMMER
I GEMENSAM TAKGRAM.
Ⓐ ELMATNING HISS I SLING
Ⓑ ELMATNING TILL LÄGENHETER,
SE E-632-8-100, -200

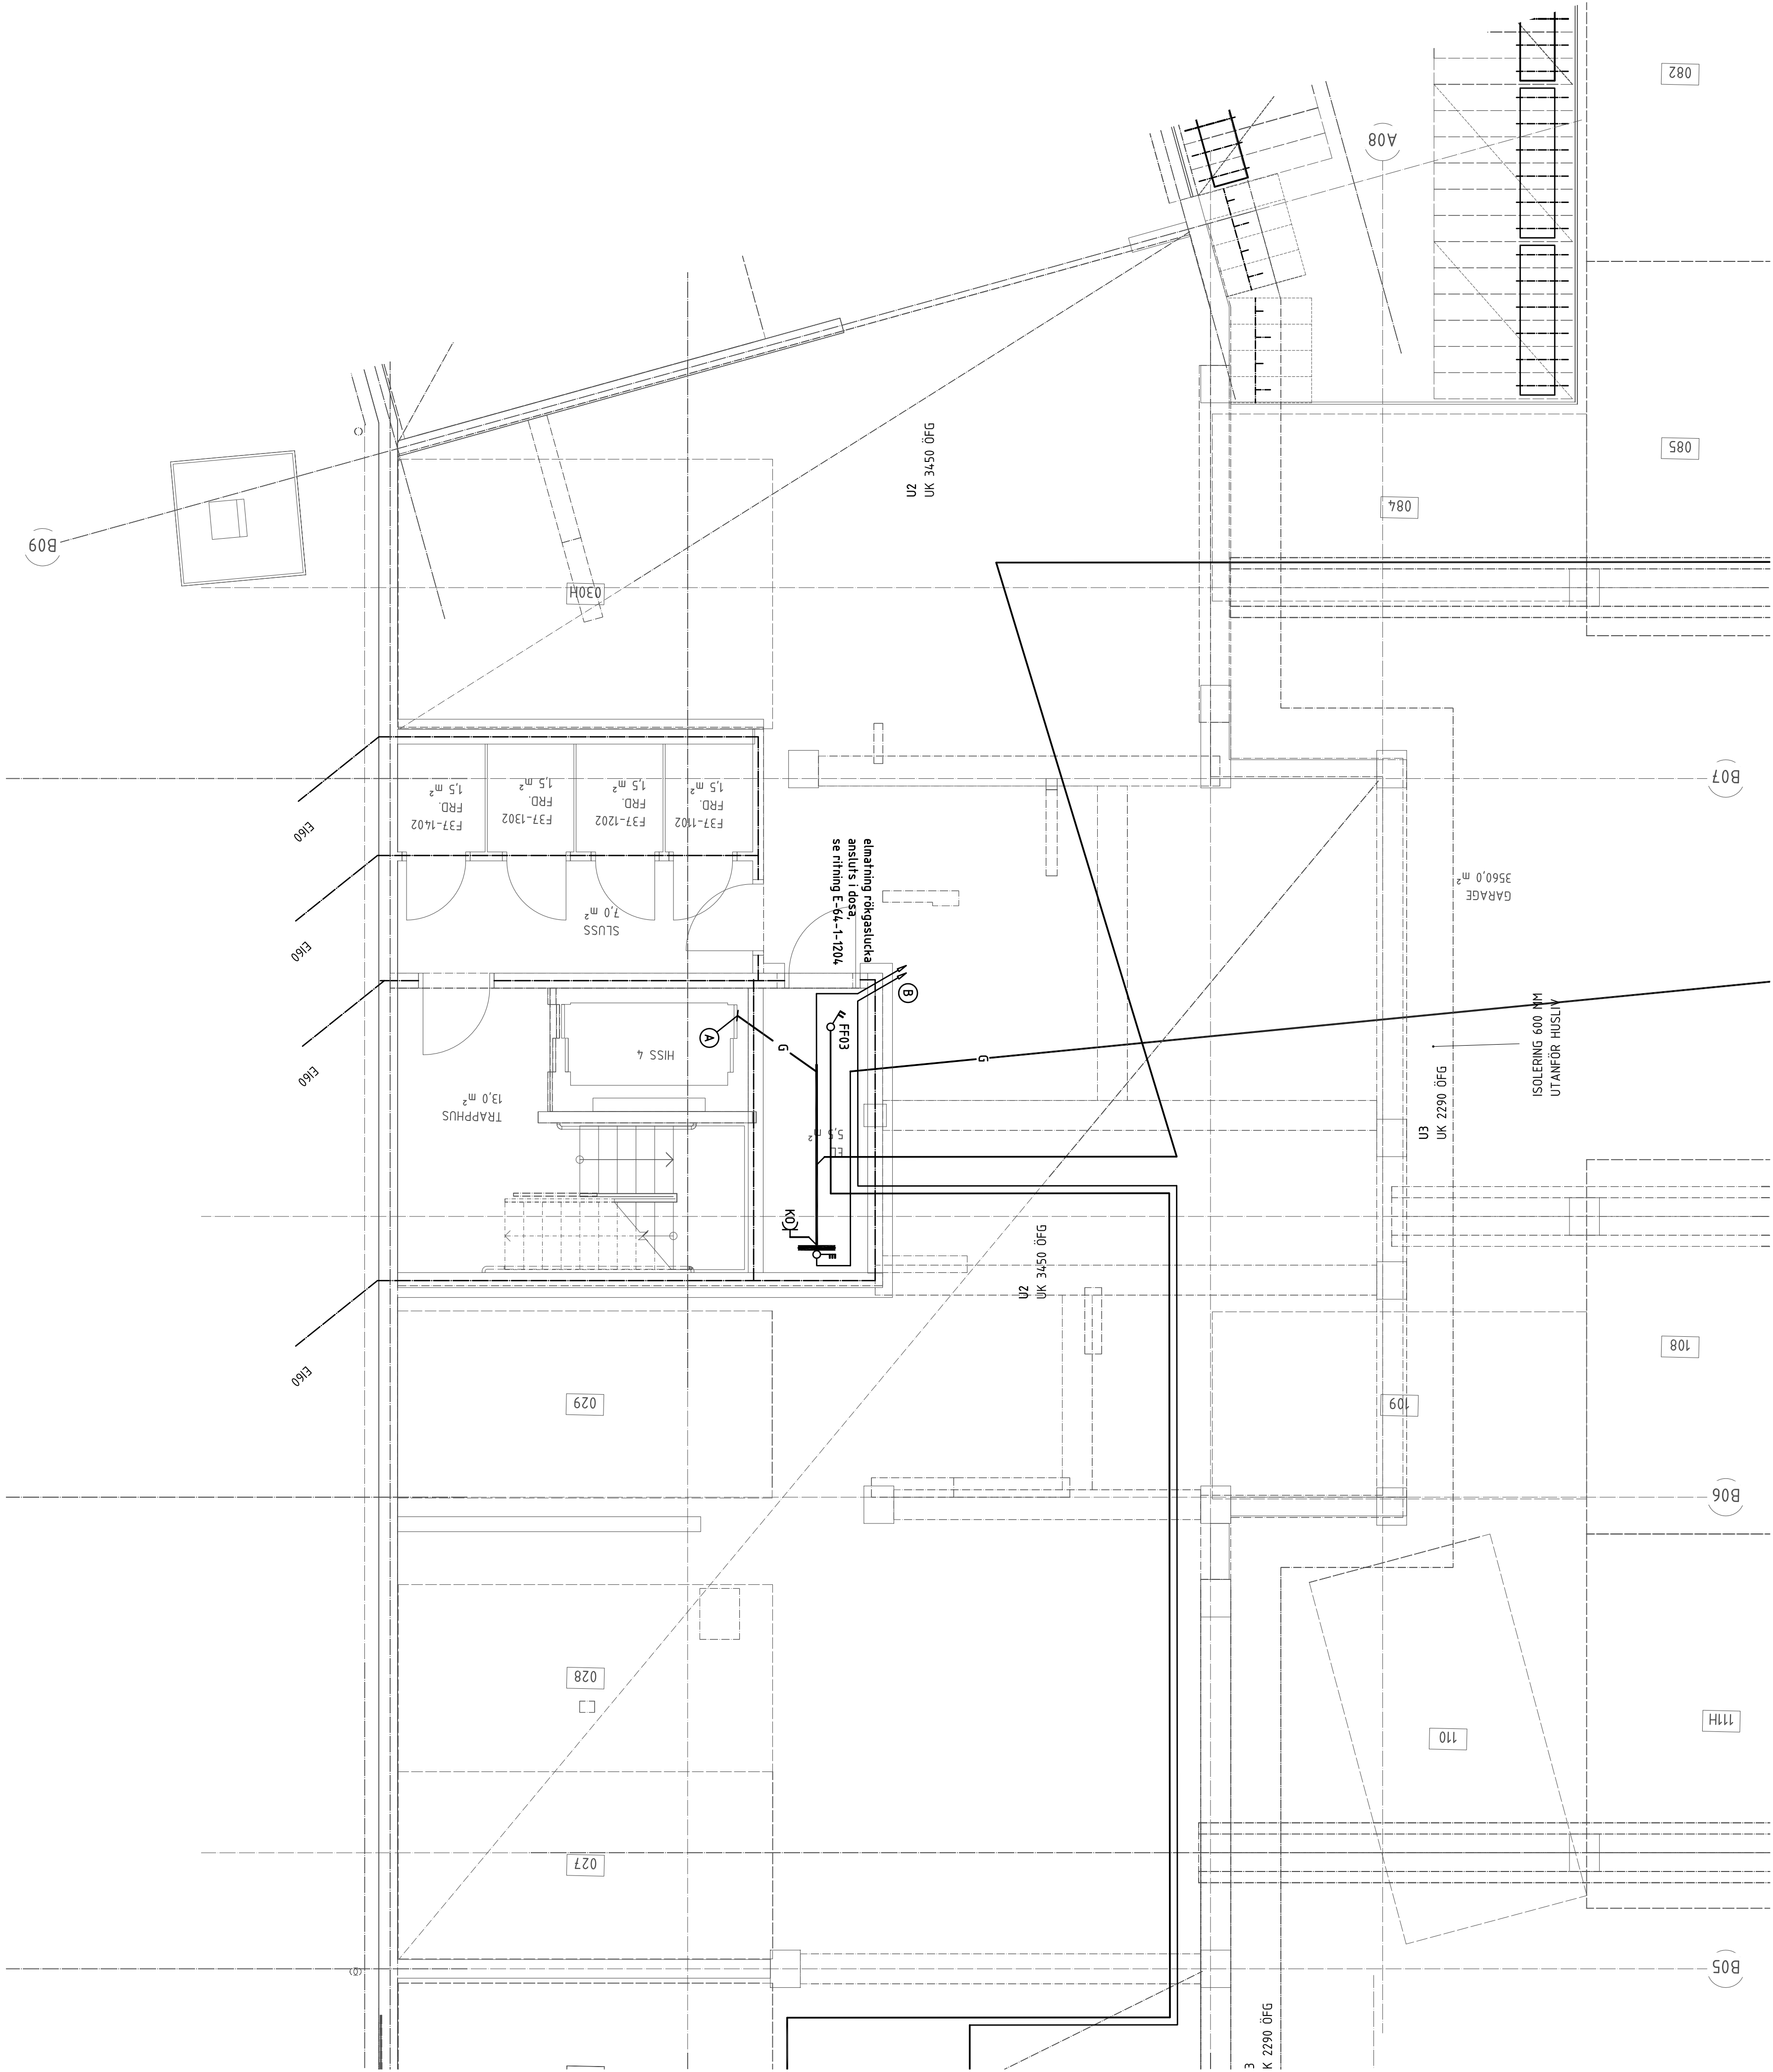

BET	ANT	RELATIONSHANDLING	NN	2016.02.15
		ZONERING ARBET	SRM	DATUM

RELATIONSHANDLING

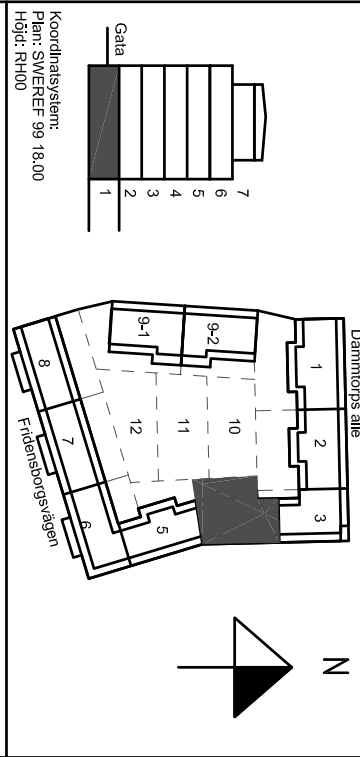

Kv. Liljekonvaljen
JÄRVASTADEN, SOLNA

SKANSKA

A	Skanska Teknik	Tel. 070-4448 00 00
K	Bierking	Tel. 070-271 80 00
E	Resista AB	Tel. 08-594 970 70
V	Emergoavis	Tel. 37167112350
W	Älforsstruktur AB	Tel. 070 505 00 00
L	Landskapslaget AB	Tel. 08-442 48 20

UPPDRAGS 13020	BETÄL AV NN	UPPDRAGSNUMMER NN
DATUM 2014.04.04	SKICKAD AV Mats Nordlund	
NYBYGGNAD FLERBOSTADSHUS PLAN 1 (KV), TRH 4		

SKALA A1:150 A3:100	KRAFT/SYSTEM E-632-1-1104	BET
---------------------------	------------------------------	-----

